

様式第 2 号

寄 付 採 納 願

令和 年 月 日

利府町長 熊 谷 大 殿

住所
氏名又は名称

下記配水管を寄付したいので、採納下さるよう願います。

記

- 1 . 寄付する配水管の所在地
宮城県宮城郡利府町
- 2 . 寄付対象となる配水管
別紙のとおり
- 3 . 添付書類
 - ・ 位置図
 - ・ 配管平面図
 - ・ 管割図
 - ・ 給水管詳細図
 - ・ 工事内訳書
 - ・ 土地使用承諾書（私有地）

土 地 使 用 承 諾 書

私は、私有地の土地を利府町が下記により使用することを承諾します。

記

- 1 財産の所在 宮城県宮城郡利府町
- 2 目 的 上水道事業
- 3 使 用 料 無償
- 4 管 理 上水道管の管理は、利府町の定める管理区分で行う。
- 5 継 承 土地の所有権を第三者に移転等する場合には本承諾書を継承させます。
- 6 そ の 他 本承諾書をもって土地占用（工事等を行う場合）の際の承諾書にかえるものとする。

 
令和 年 月 日

利府町長 熊 谷 大 殿

土地所有者
住所

氏名


位置図



工事内訳書


単位：円

名称	内訳	単位	数量	単価	工事費(税込)	消費税	寄付金額(税抜)
1 工区	DIP-GX 100	m	100m	50,000	5,040,000	400,000	5,000,000
合計					5,040,000	400,000	5,000,000

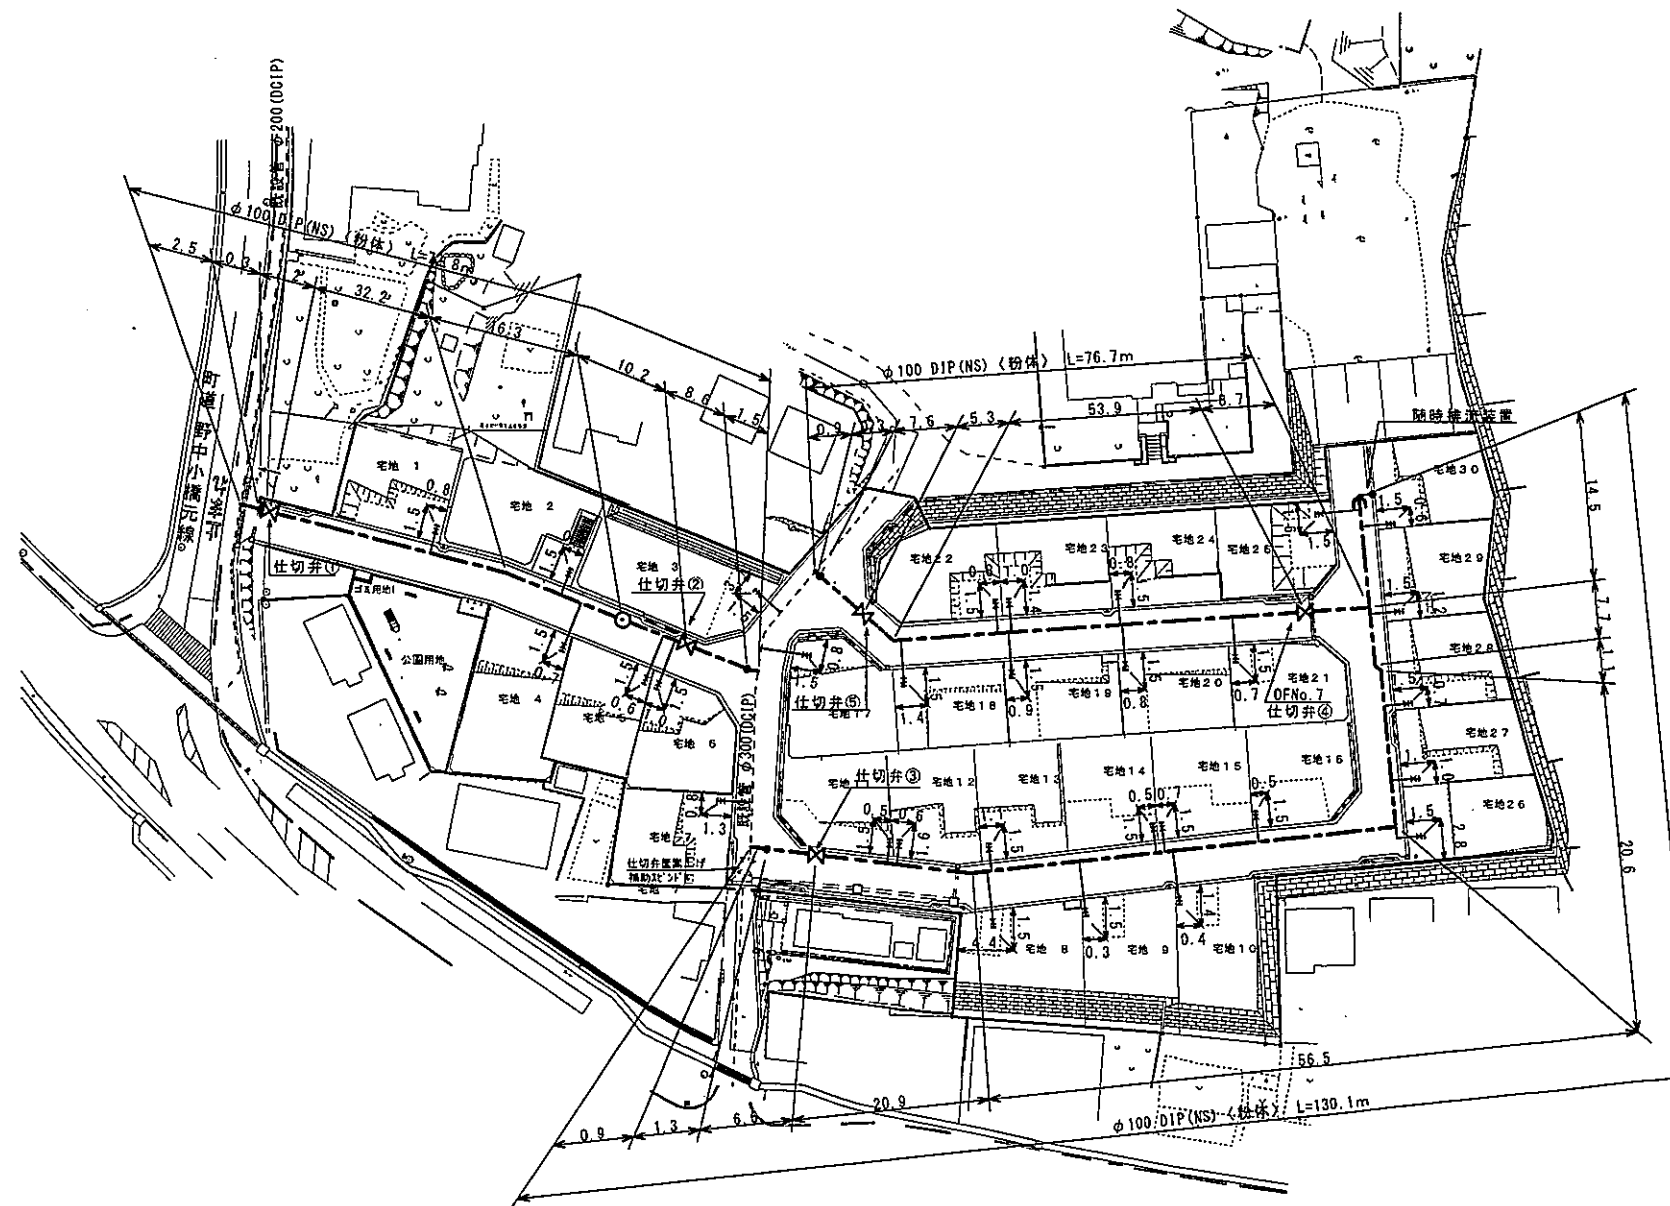$S=1/500$ 


出 来 形 図 面			
設計番号	-----	完成日	平成 年 月 日
工事件名			
図面名称	給水管オフセット図		
議員署名		縮 尺	図 番
		1/500	1/1
計			
利 府 町 上 下 水 道 課			

給水管詳細図

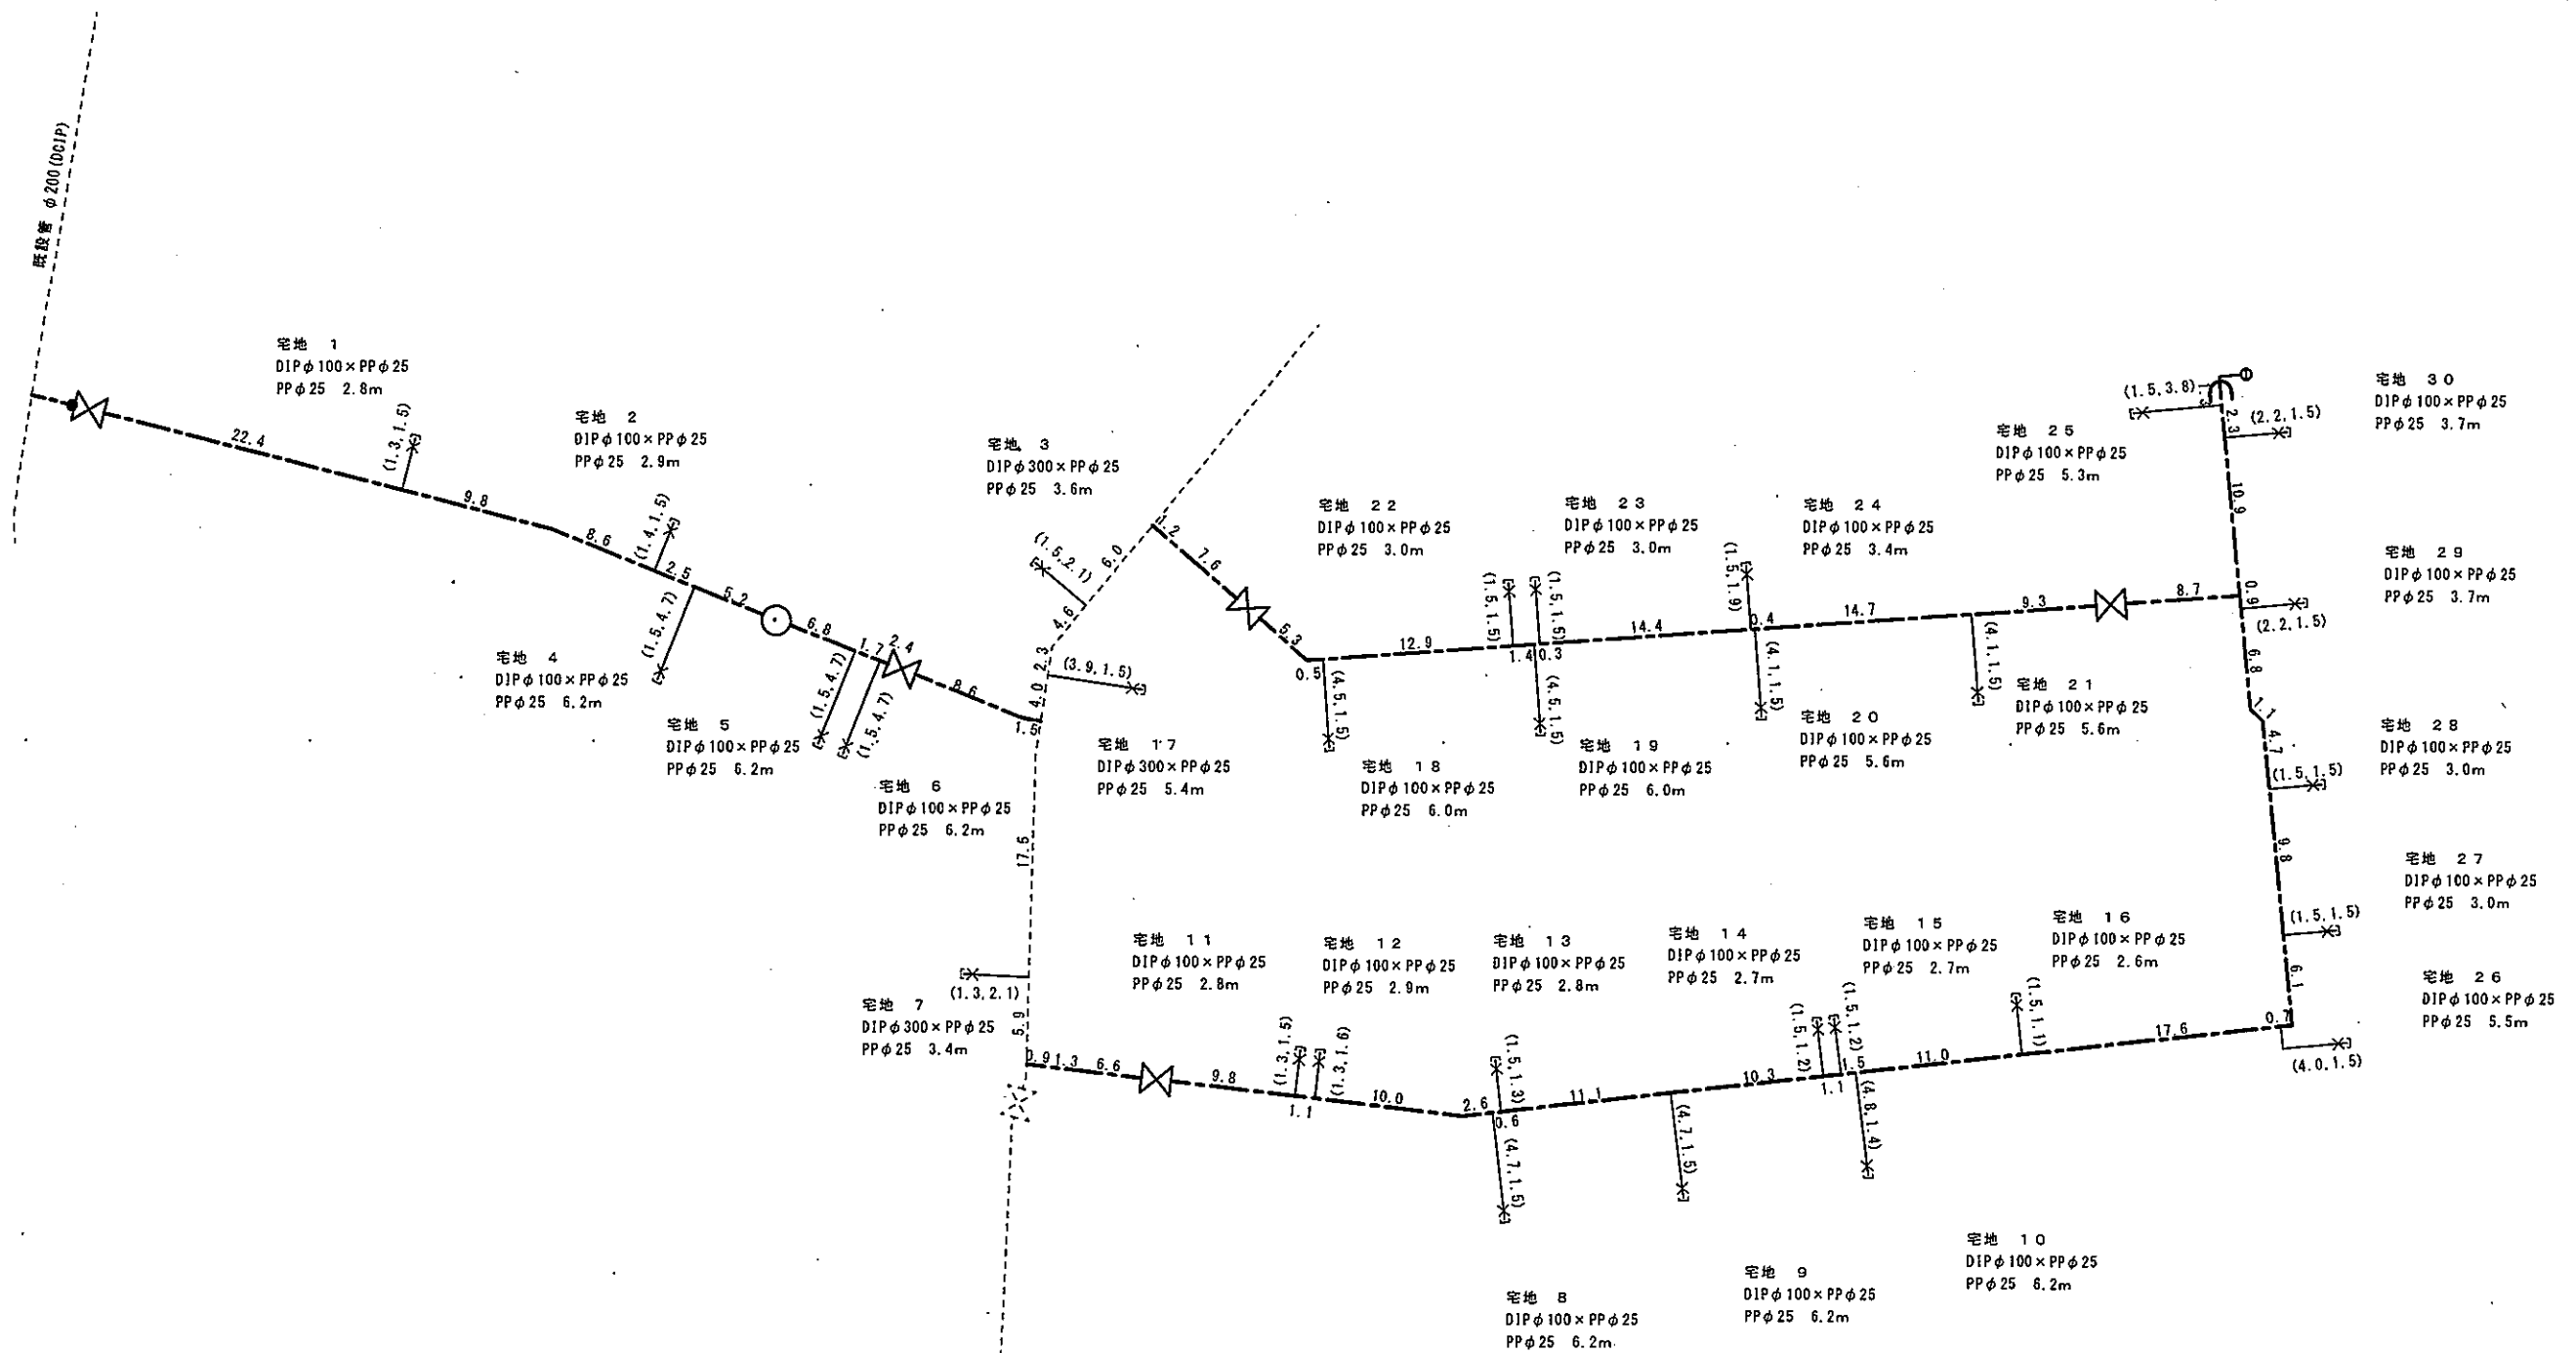

出来形図面		
設計番号	-----	完成日 平成 年 月 日
工事種名		
図面名称	給水管詳細図	
積算者名	縮尺	図番
	1/500	1/1
利府町上下水道課		

配管詳細図

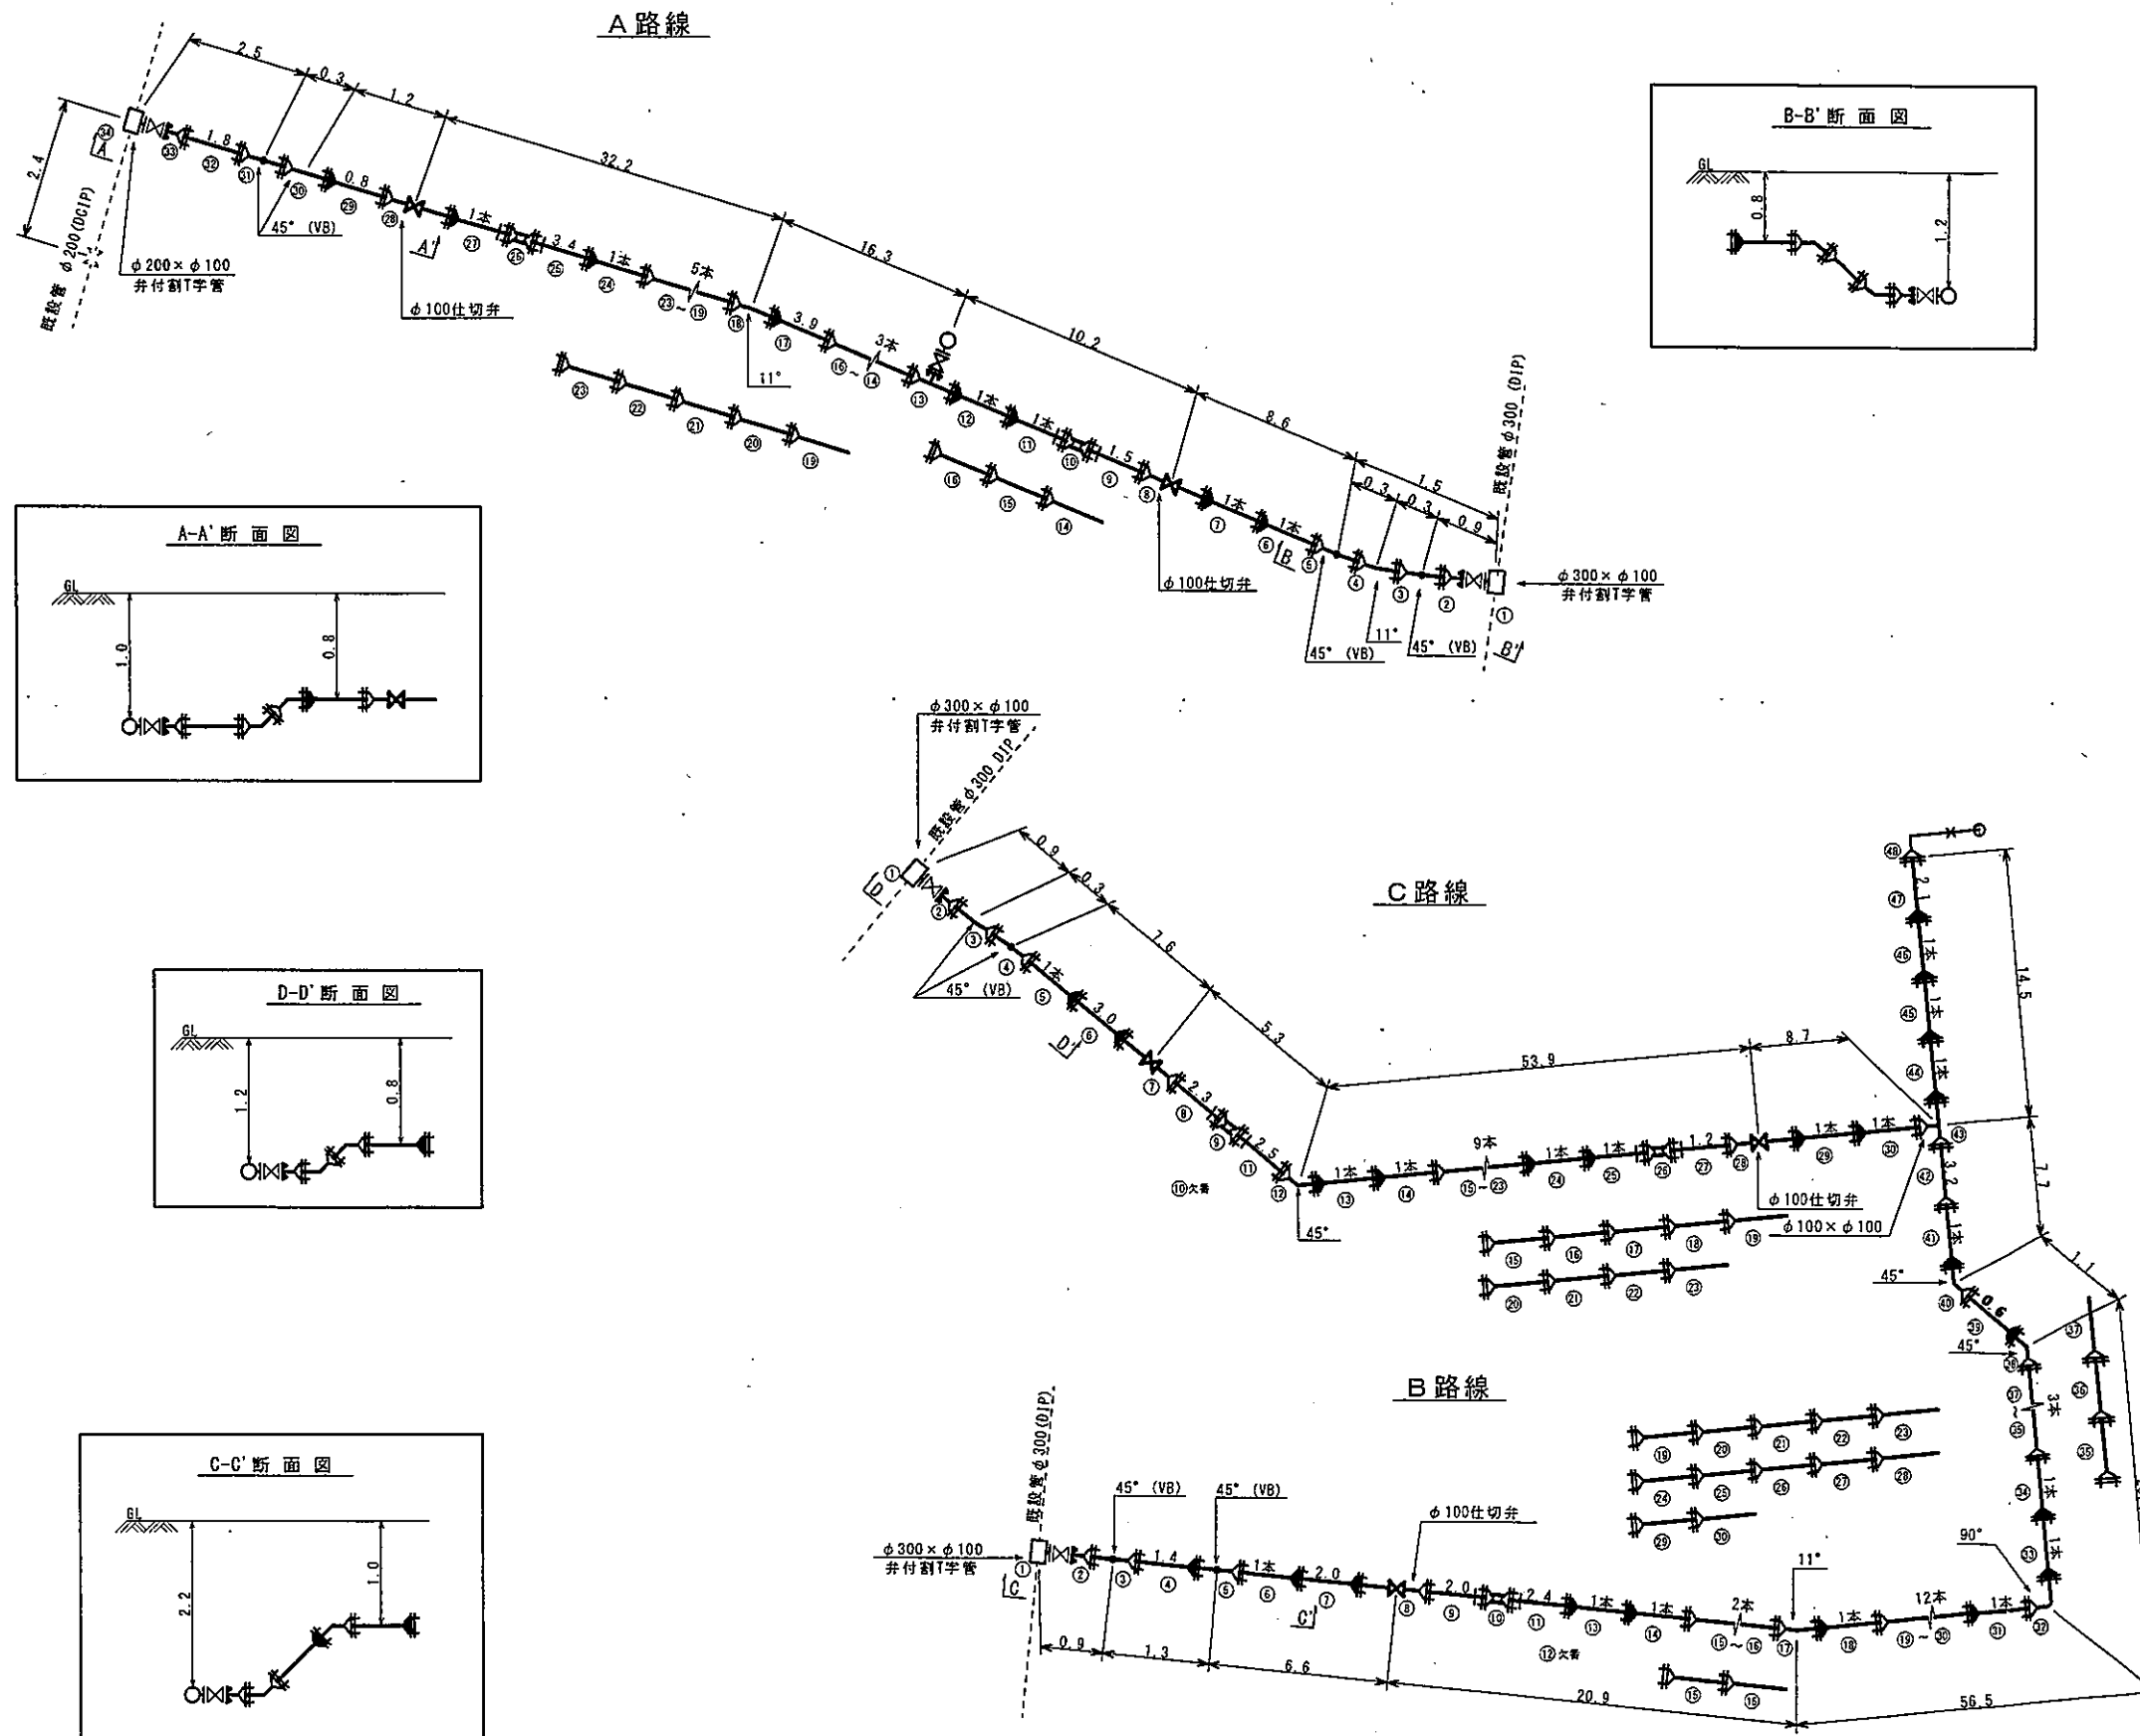

出来形図面		
設計番号	-----	完成日 平成 年 月 日
工事種別		
図面名称	水道配管詳細図	
図面番号	縮尺	変更
	1/500	1/1
利府町上下水道課		