


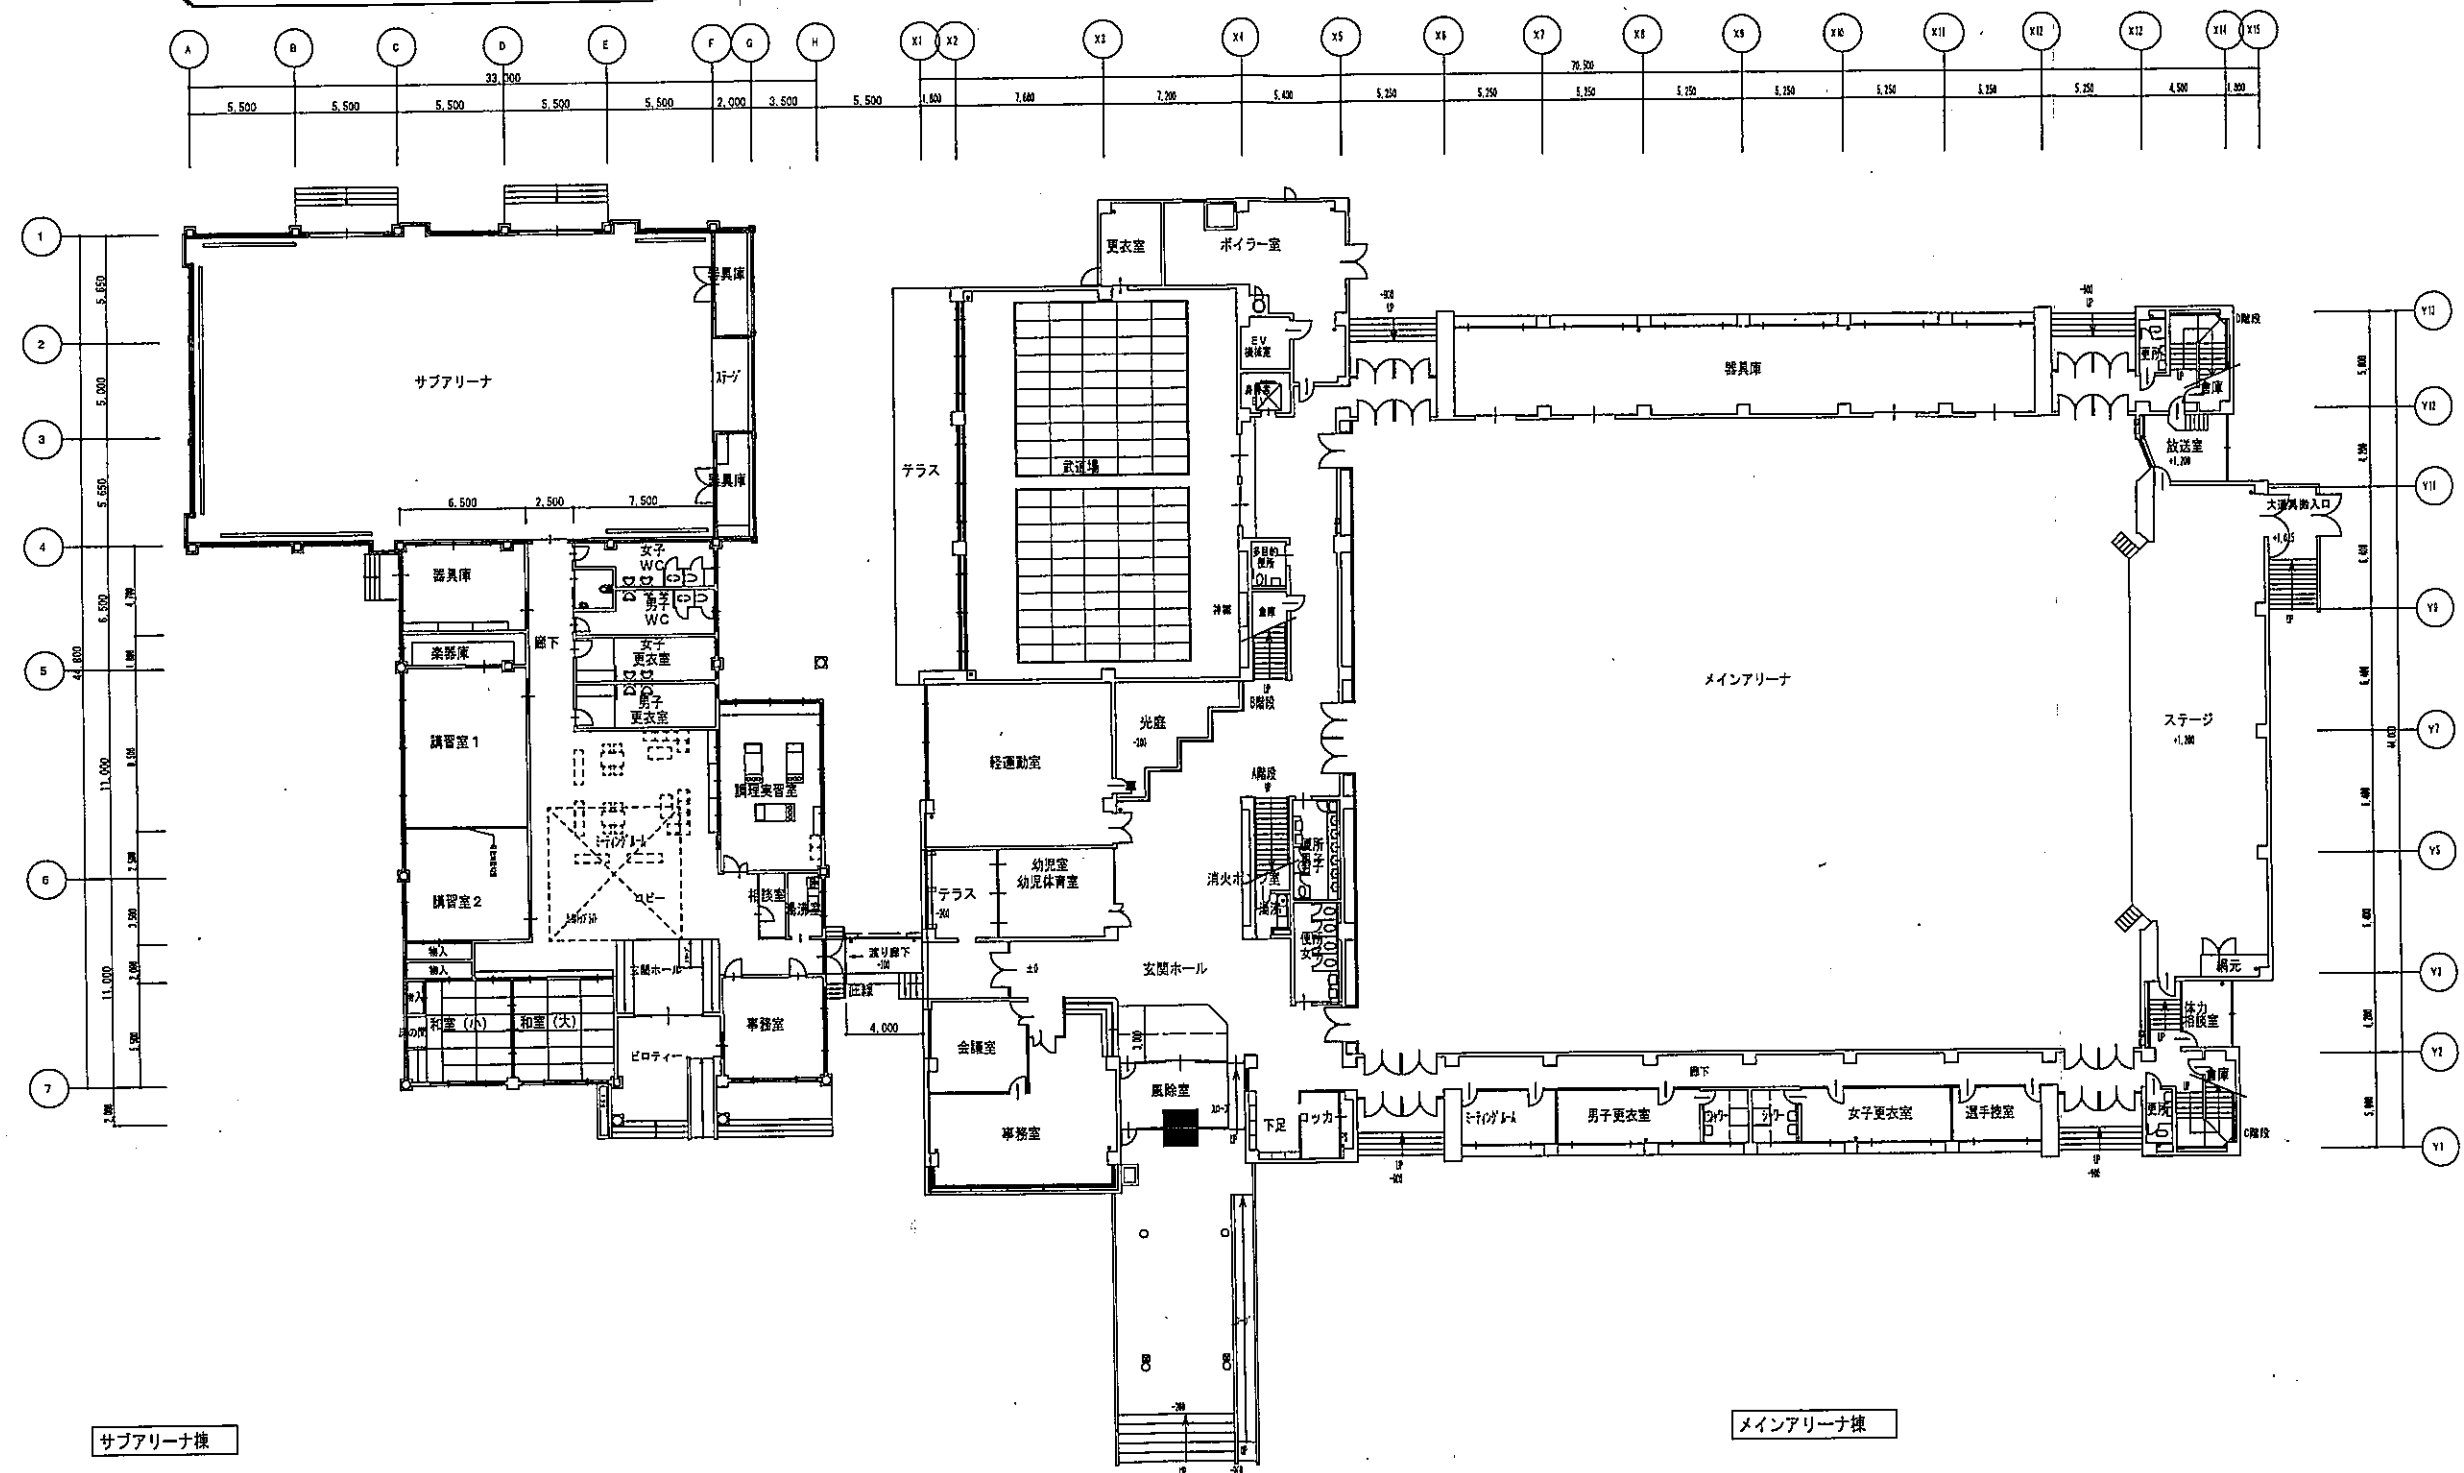
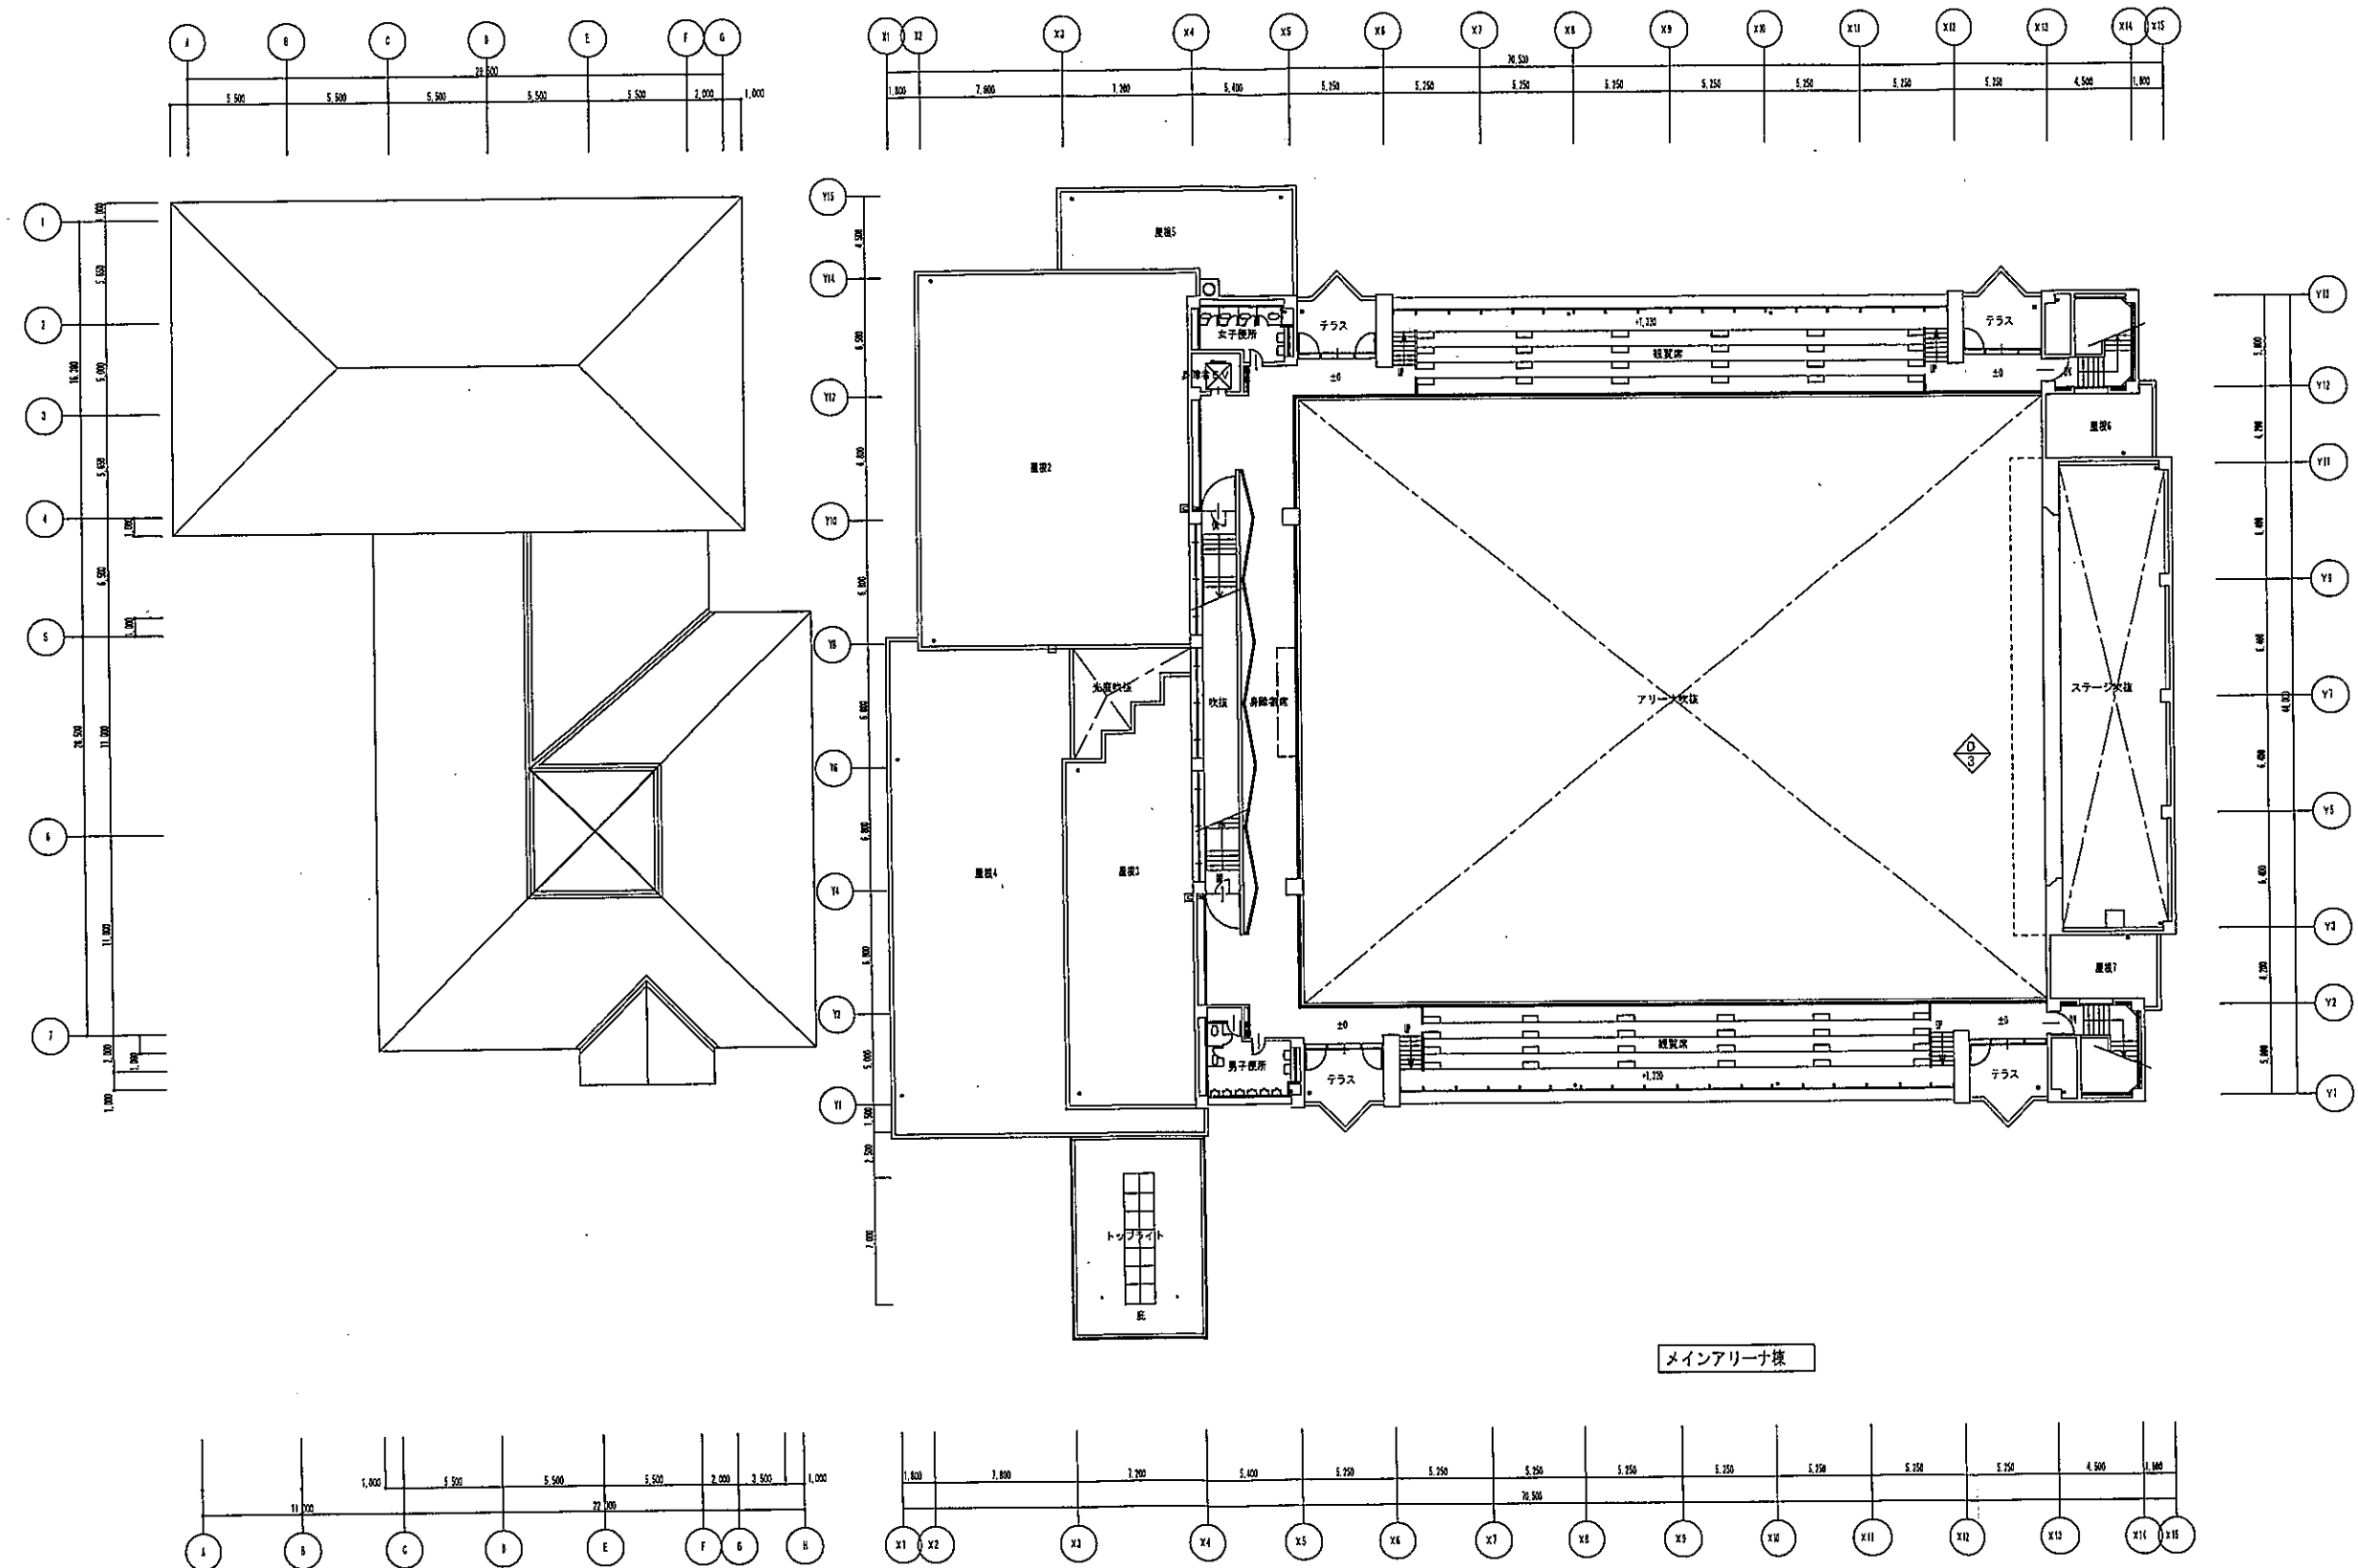
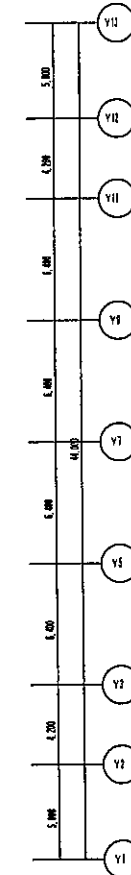


【別紙資料2】 施設平面図


利府町総合体育館

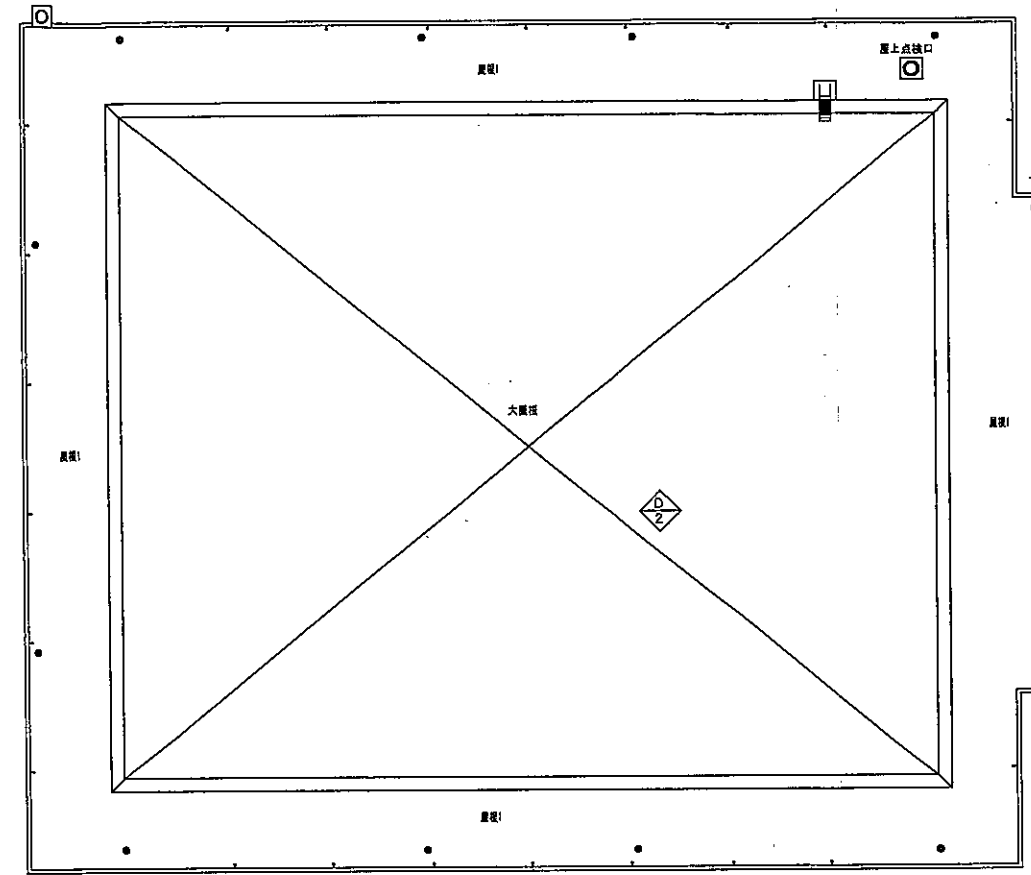

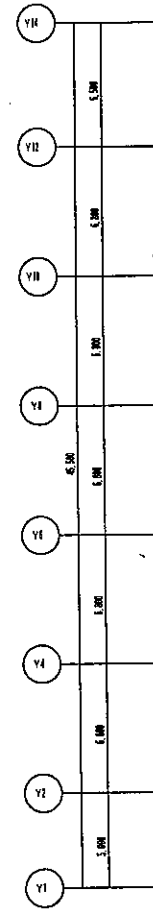


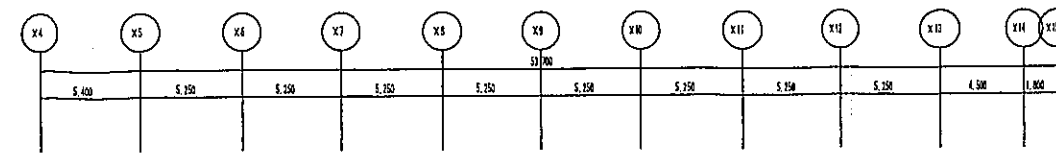



メインアリーナ棟




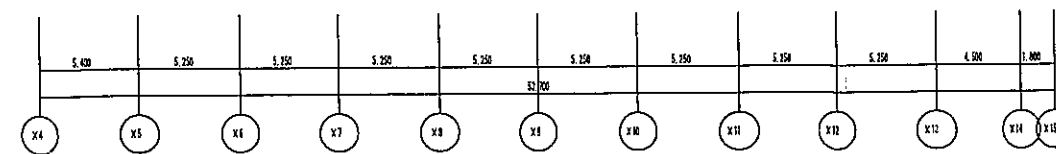


利府町中央公園屋内温水プール

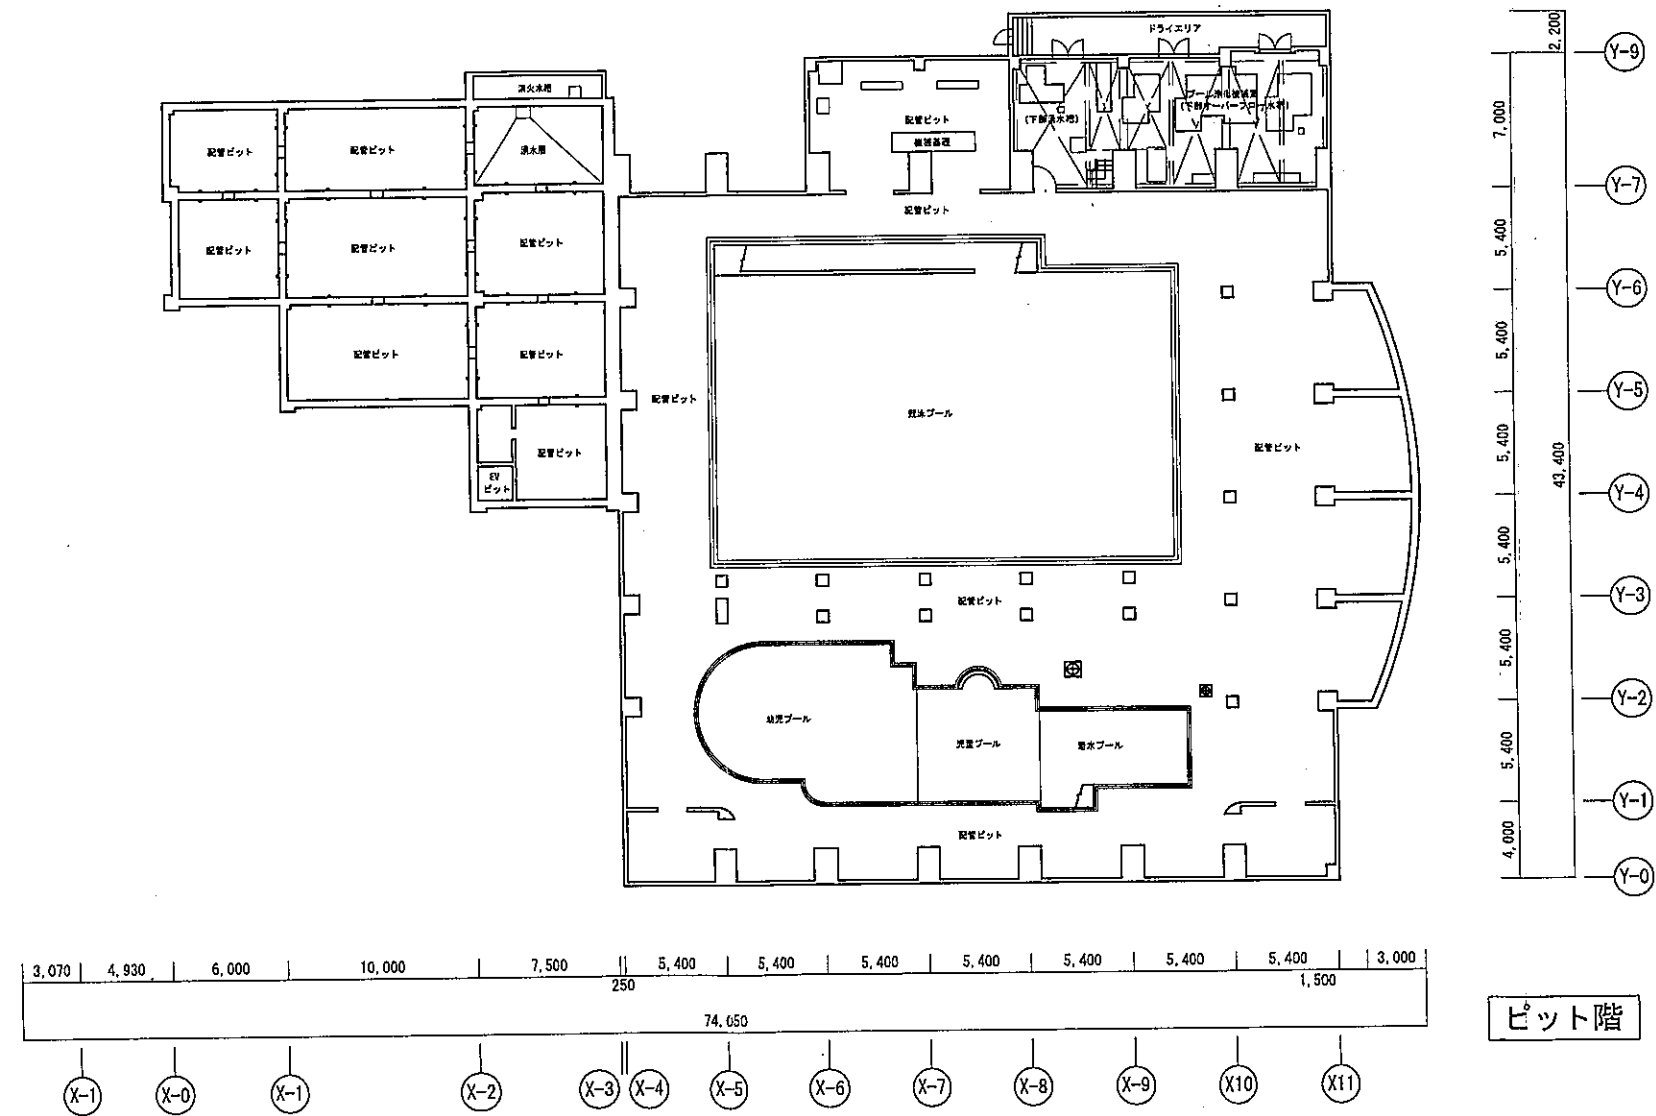

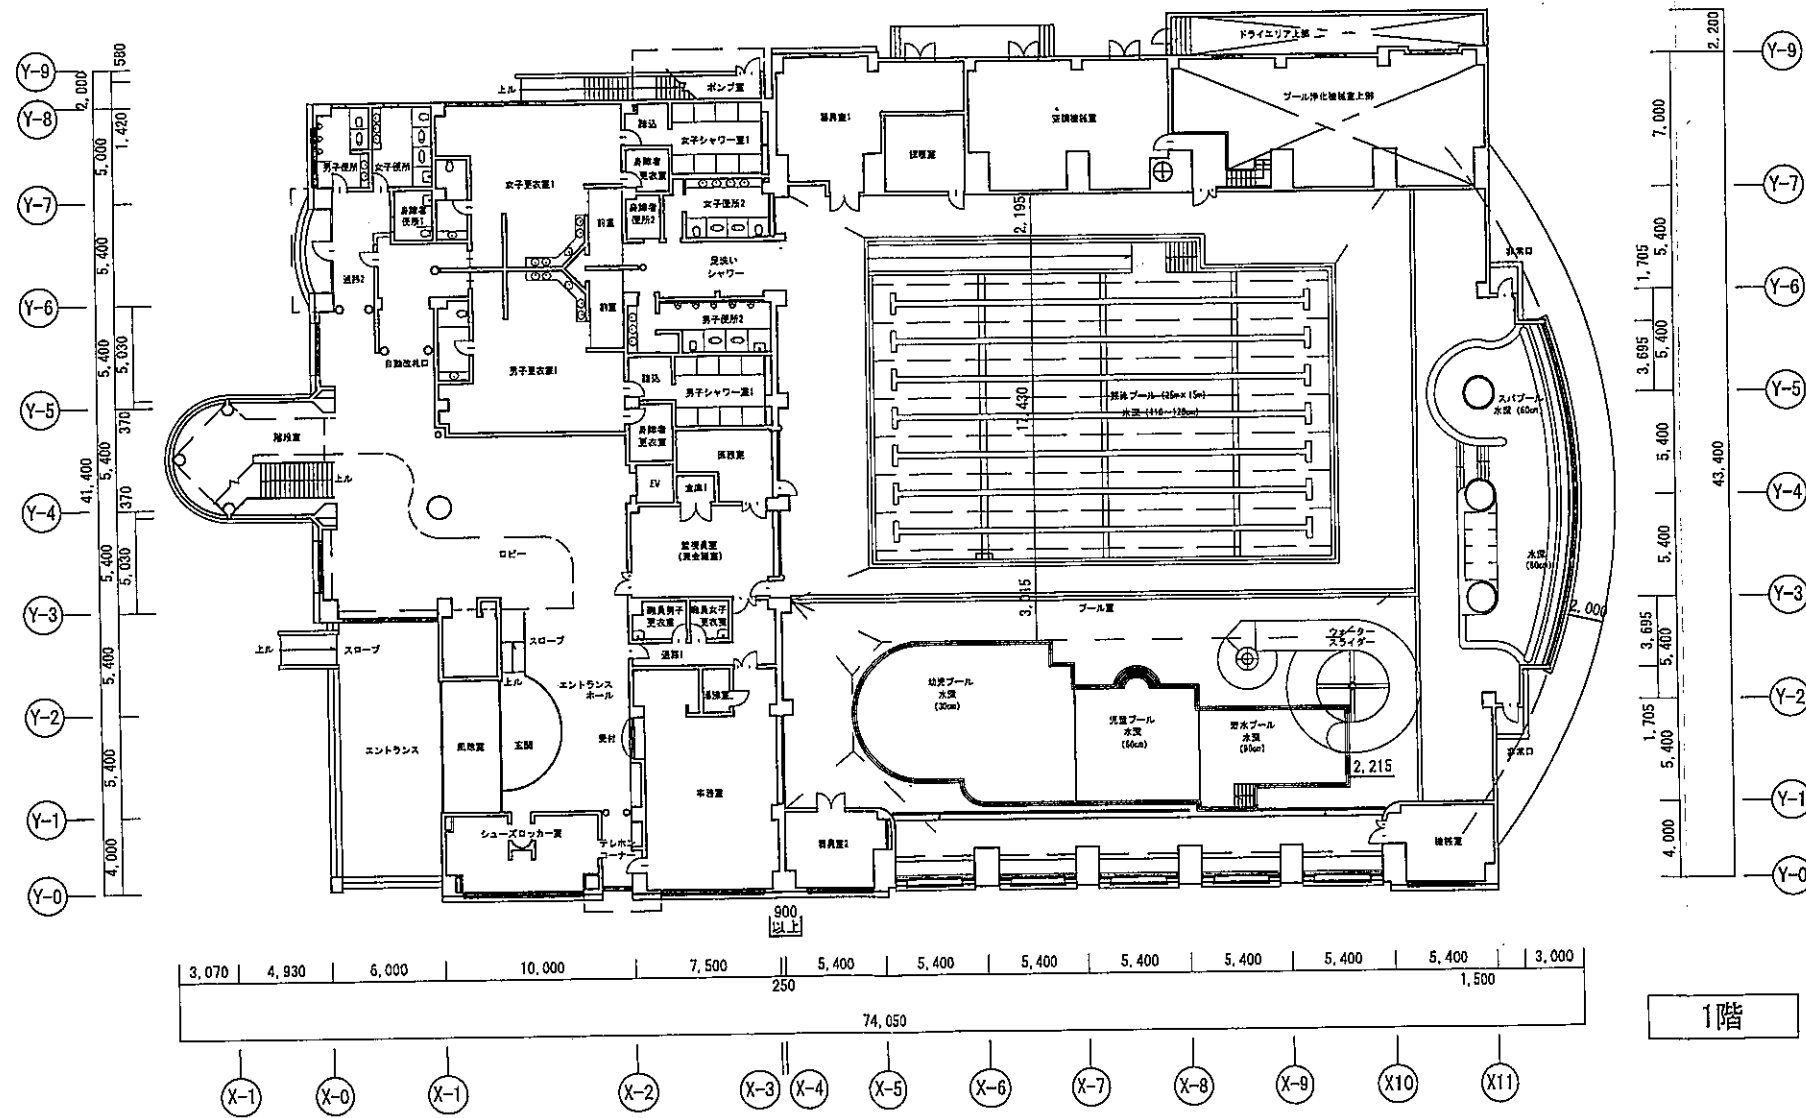

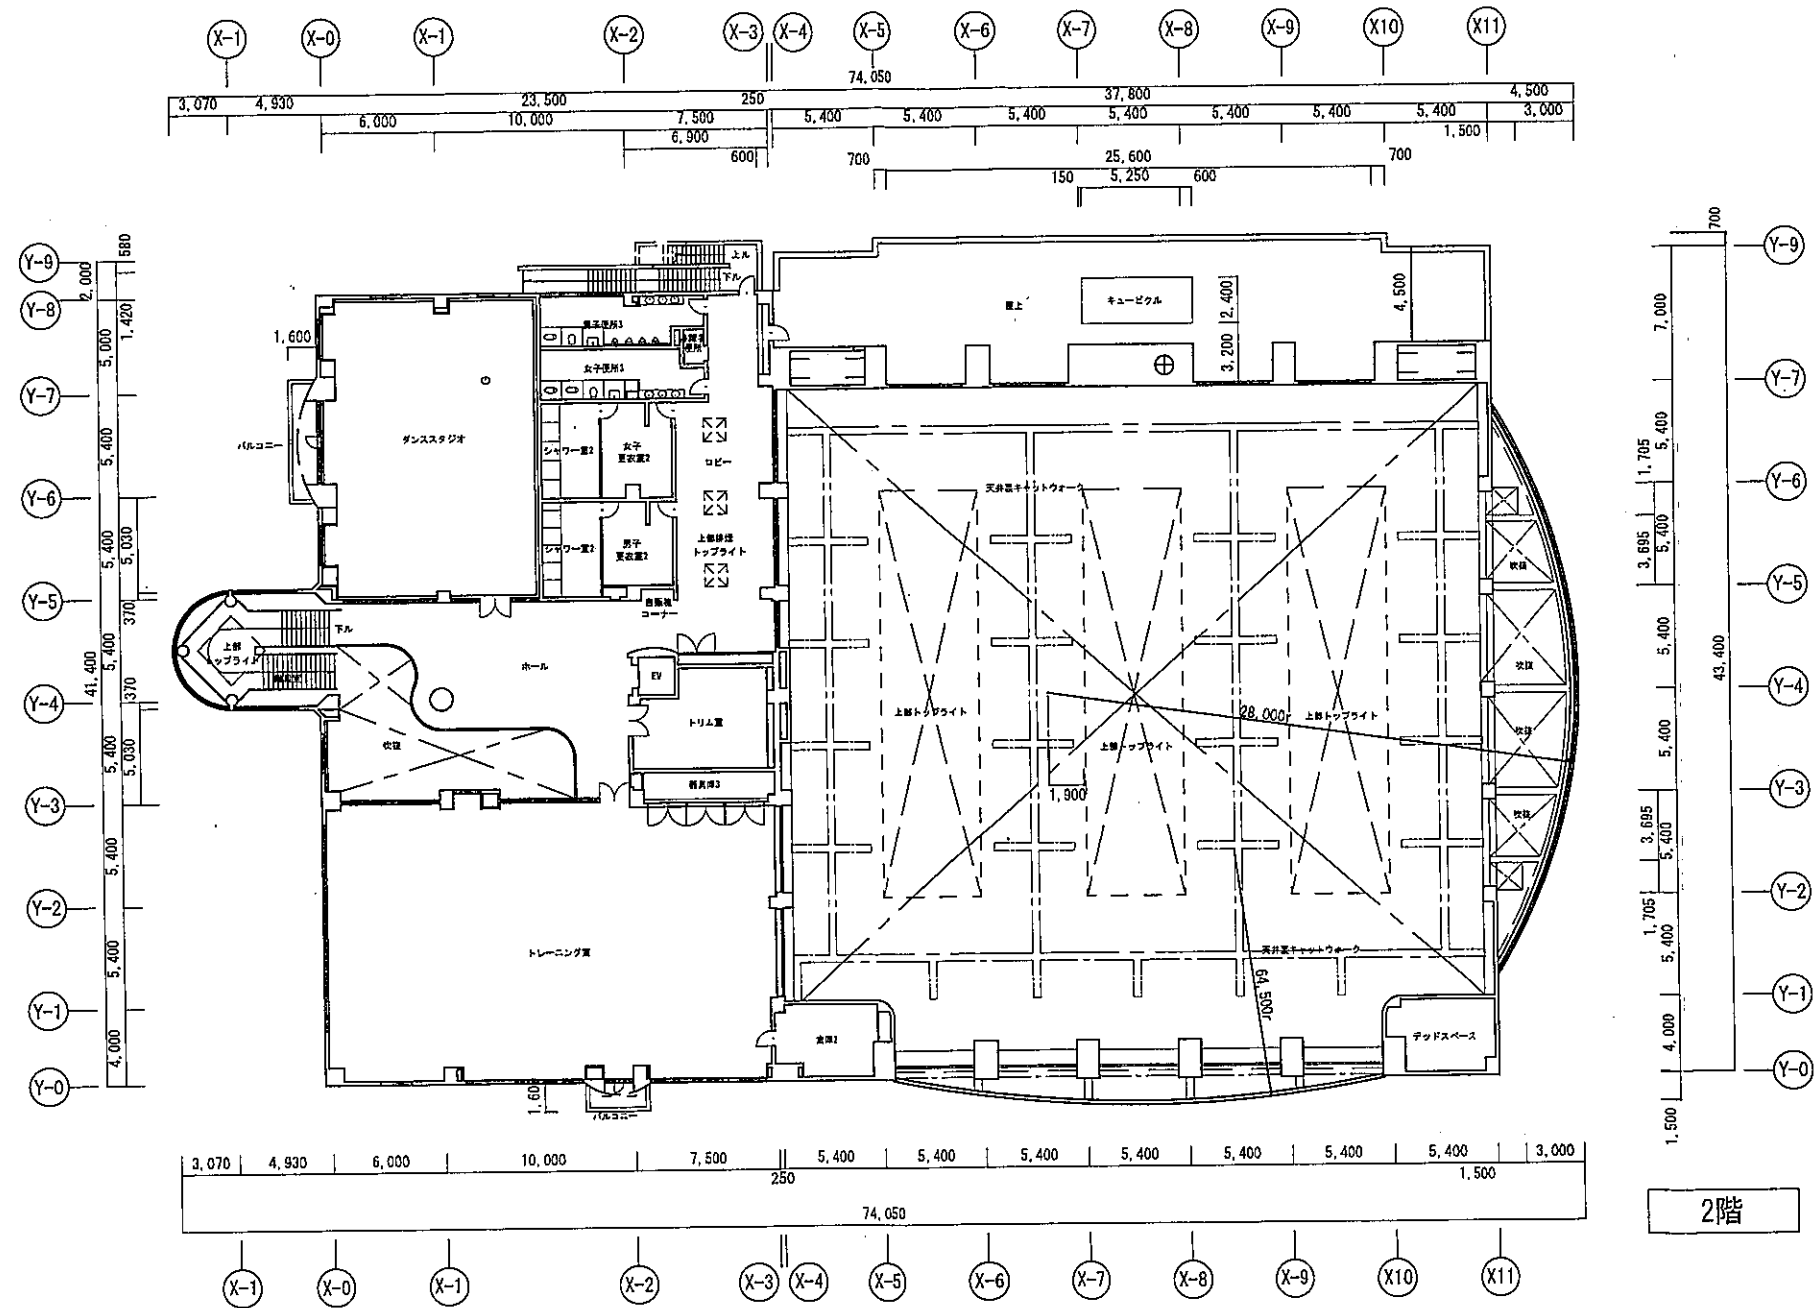

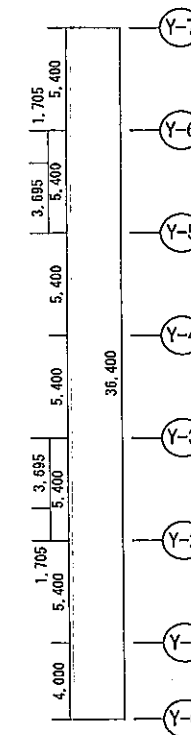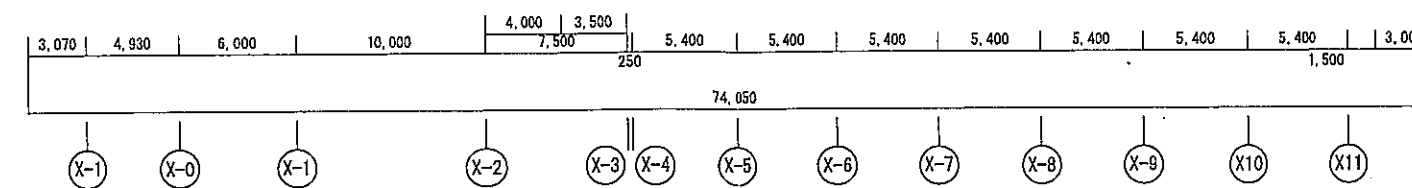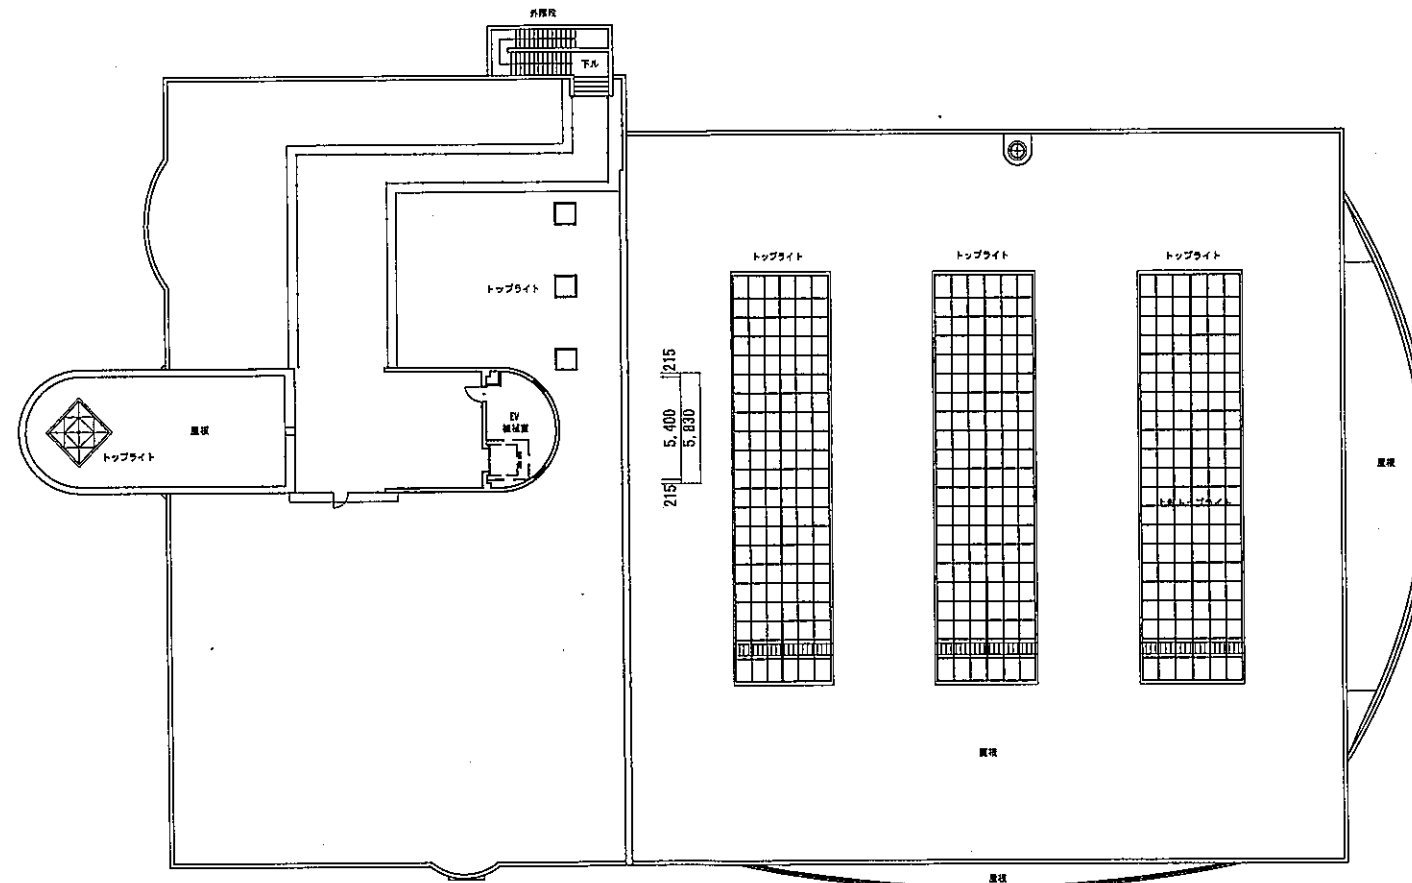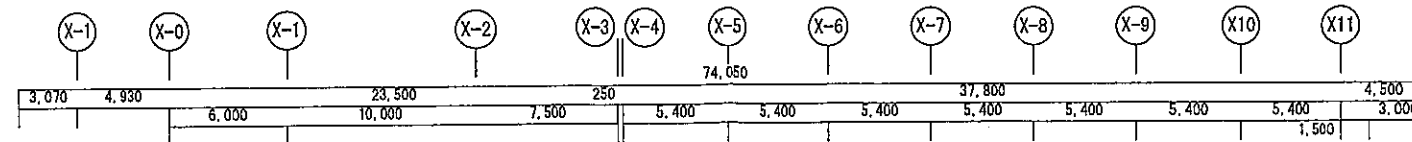


屋階

利府町中央公園野球場

野球場施設 計画平面図



1 5 10 20 30 40 50m

S = 1:300

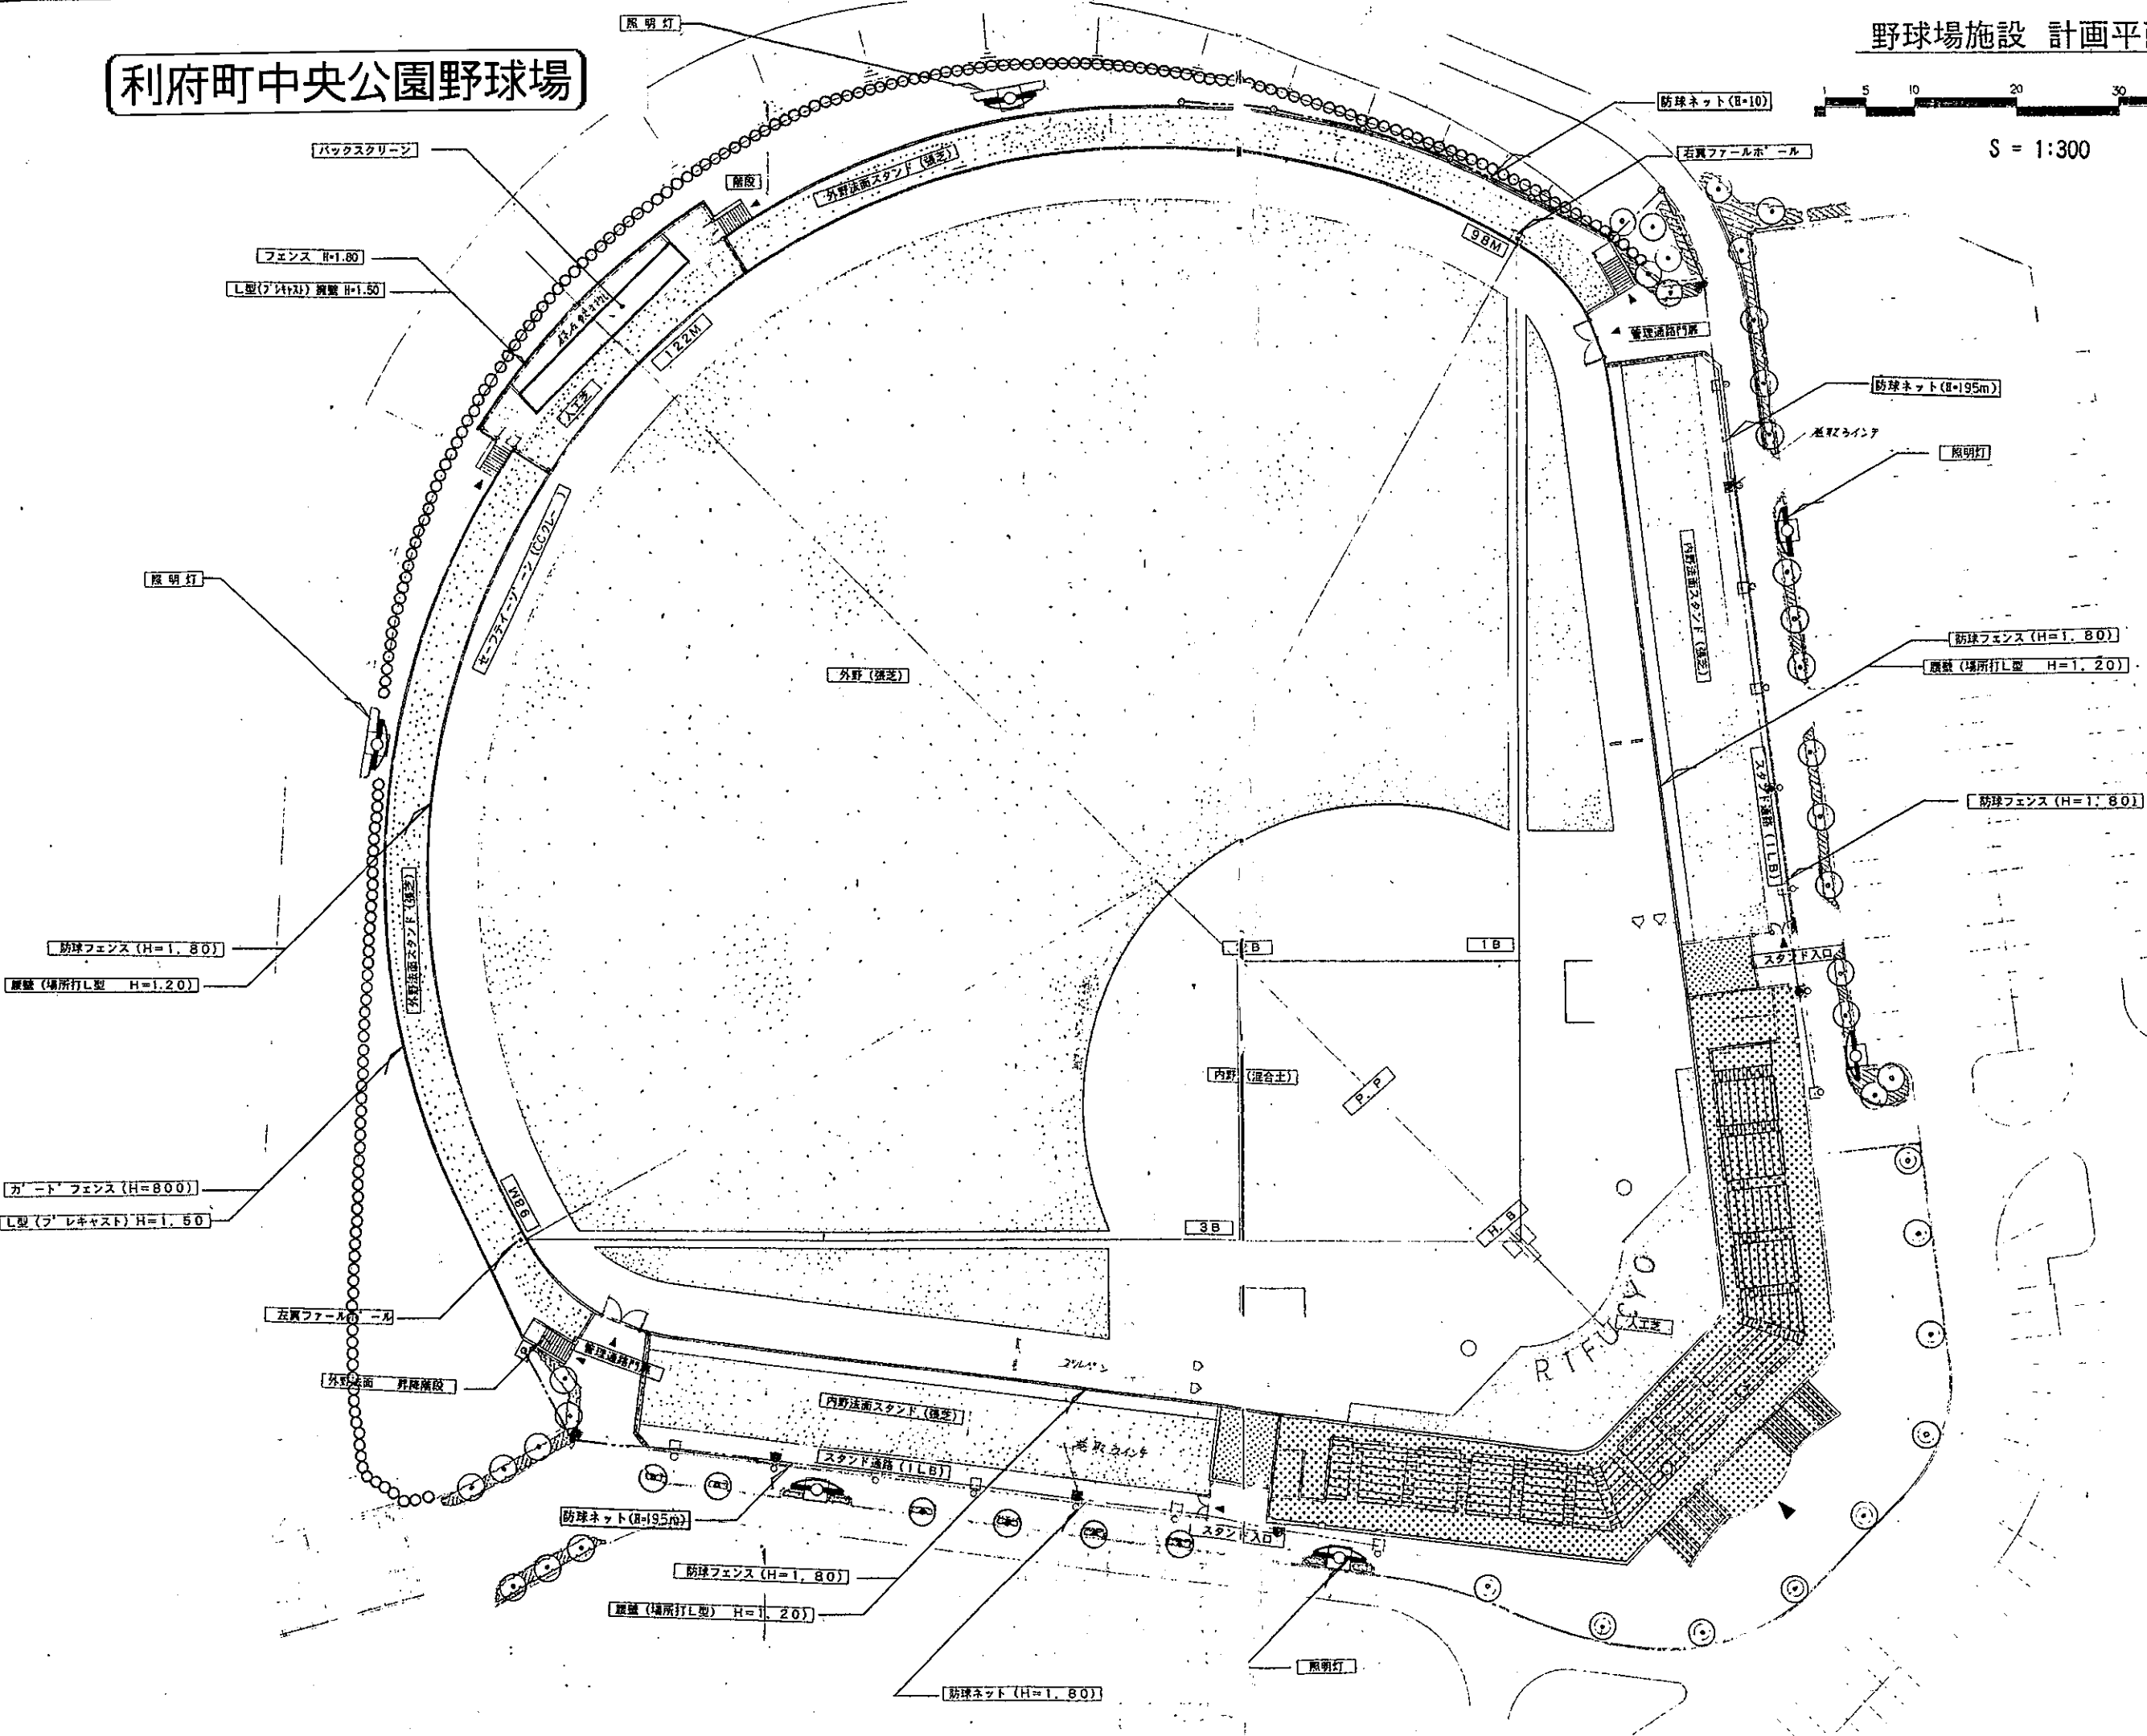

事業名	利府町中央公園		
箇所	宮城県利府町青山一丁目地内		
工事名	平成 年度	工事	
図名	野球場施設計画平面図		
縮尺	図示	位置	
設計者		建設課長	
利府町	図番		①


人工芝改修工事後

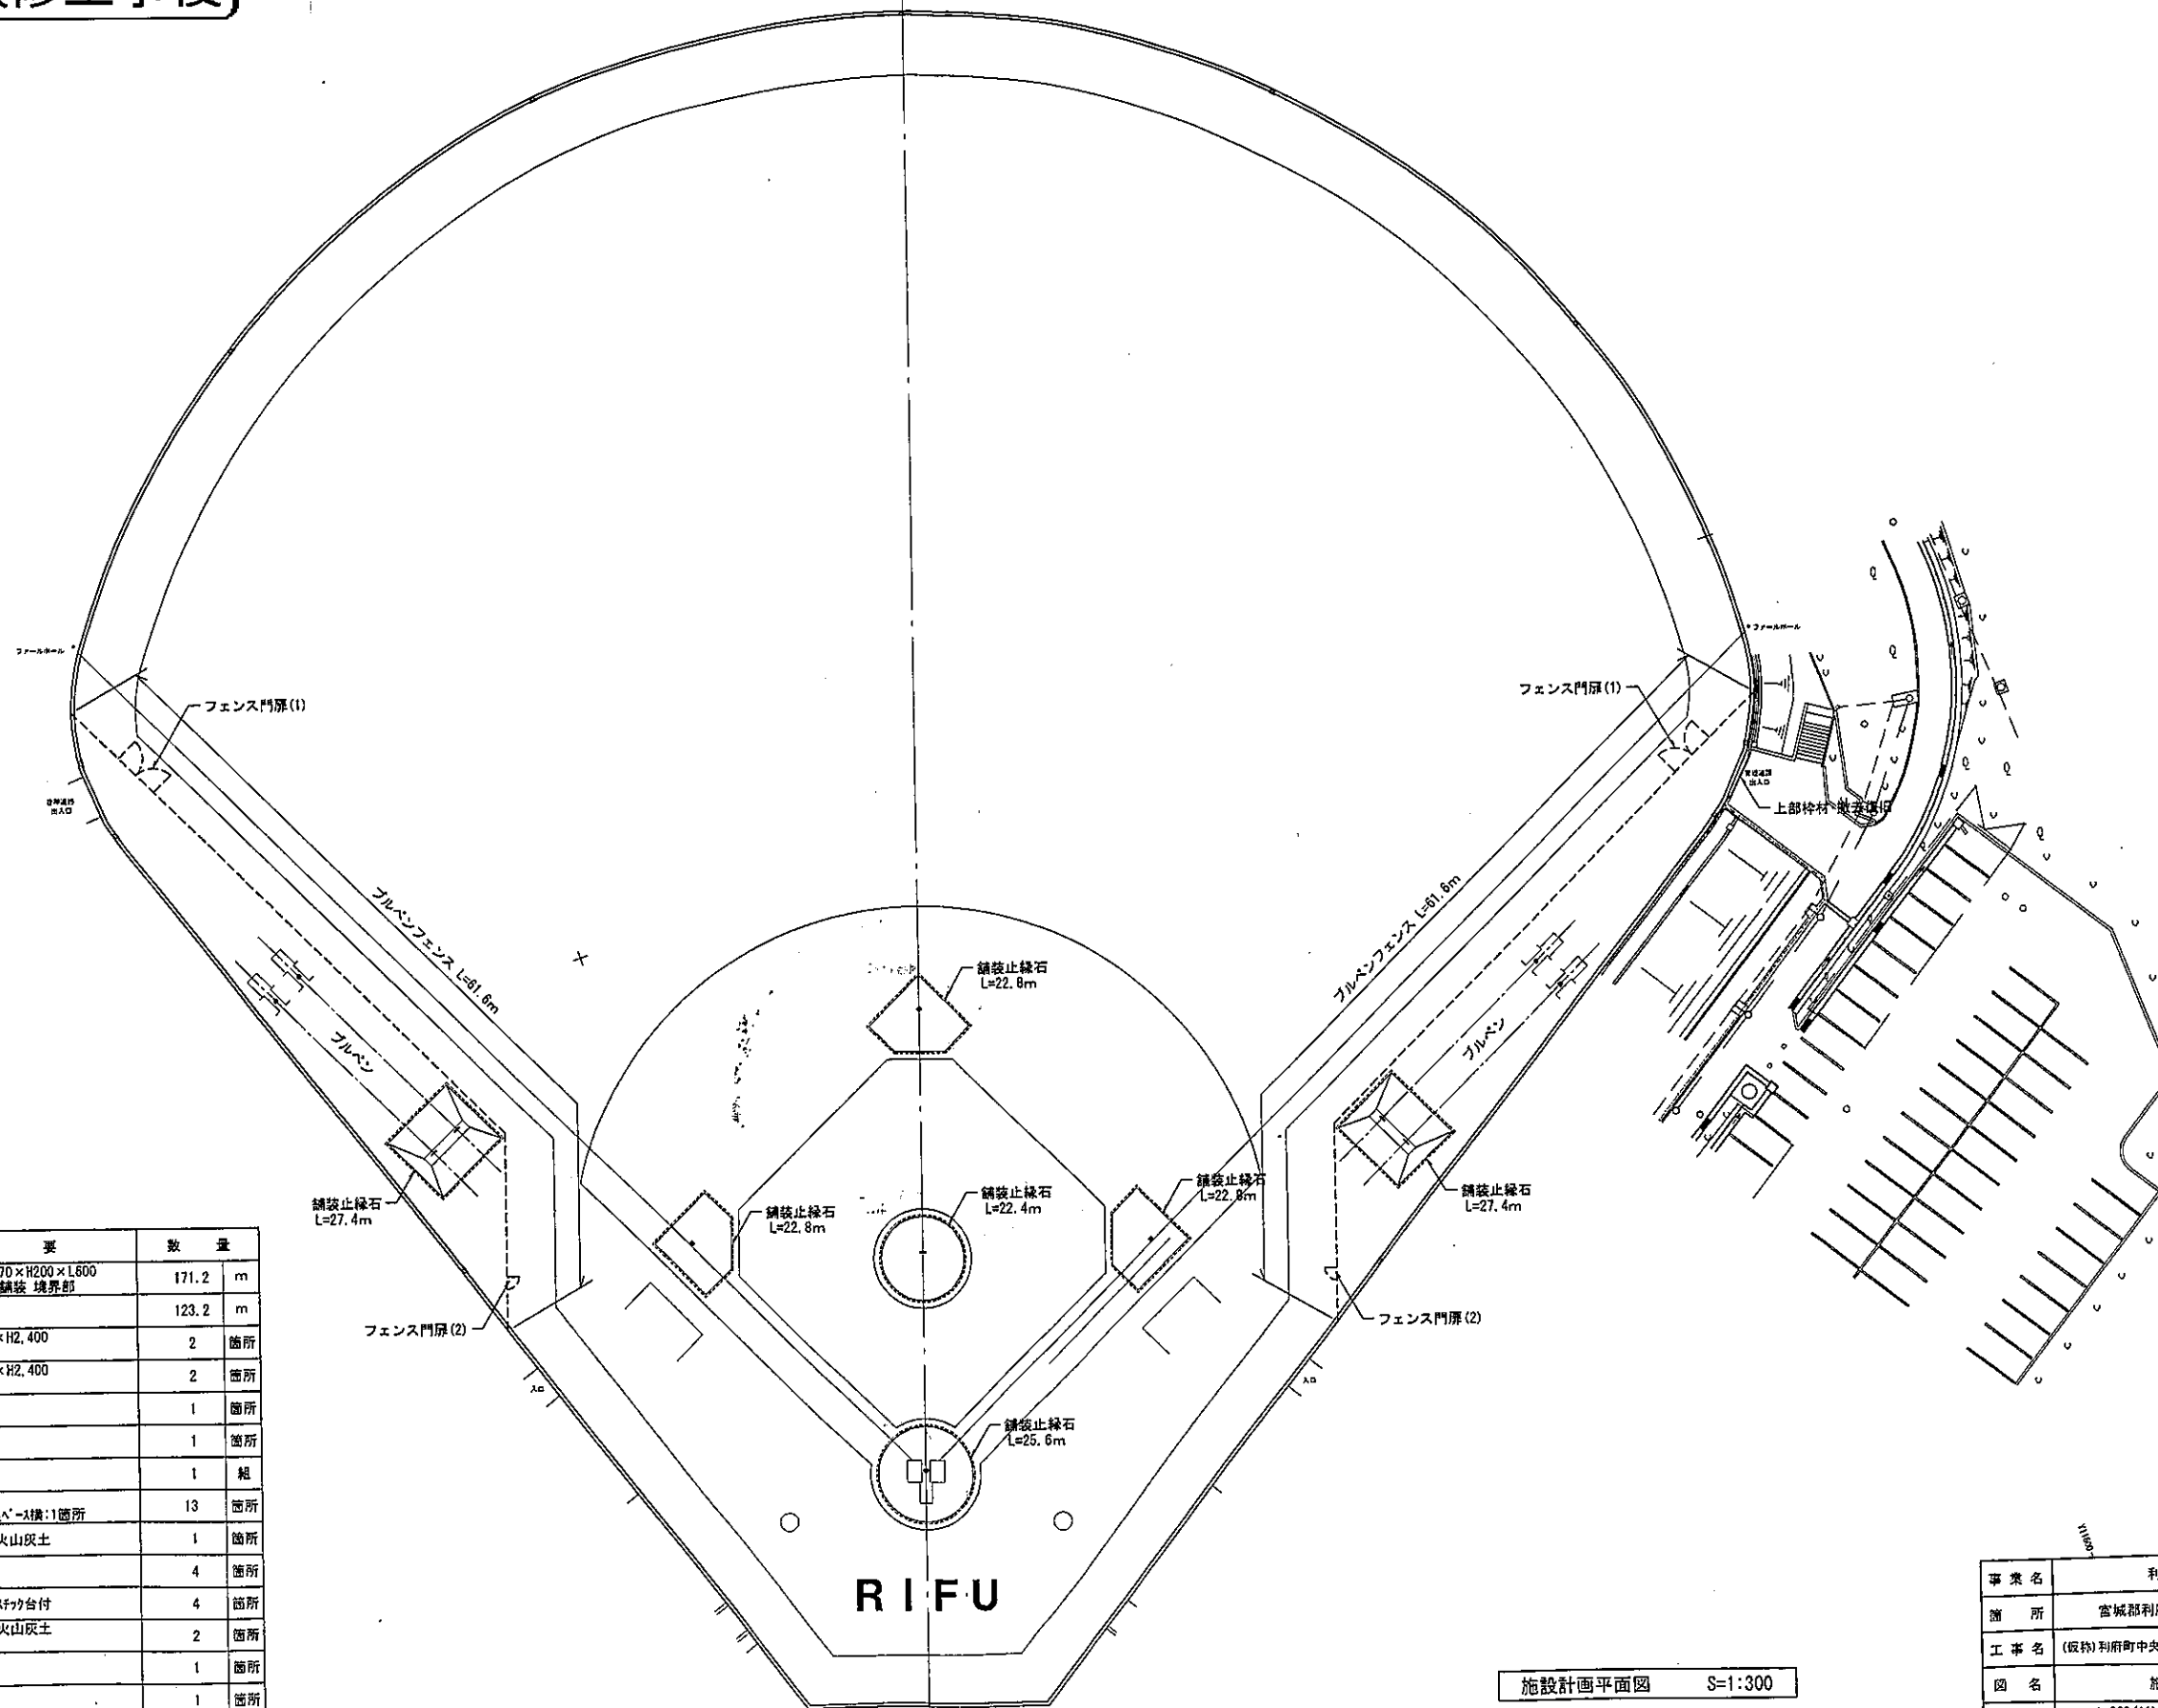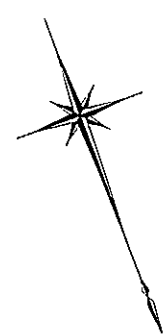

凡例
(施設計画)


名称	概要	数量
舗装止縁石	歩道境界線 幅 W150/170×H200×L600 ロングバール人工芝舗装・レンガ舗装 境界部	171.2 m
ブルベンフェンス	メッシュフェンス H=2,400 防護ネット付	123.2 m
フェンス門扉(1)	両開メッシュフェンス扉 W4,000×H2,400 防護ネット付	2箇所
フェンス門扉(2)	片開メッシュフェンス扉 W1,000×H2,400 防護ネット付	2箇所
ホームベース	硬質ゴム製、アスファルト台付 ステンレス製受金具共	1箇所
ピッチャープレート	硬質ゴム製(2段式) ステンレス製受金具共	1箇所
塁ベース	シリコンゴム製 ステンレス製上下金具共	1組
フィールドポイントマーク	杭付ゴム製(12箇所) 1塁ベース横(1箇所) ホーナーズ(12箇所) 1塁ベース横(1箇所)	13箇所
マウンド	盛土: 岩手県滝沢産精製火山灰土	1箇所
ブルベン用ホームベース	硬質ゴム製、アスファルト台付	4箇所
ブルベン用ピッチャープレート	硬質ゴム製(2段式)、アスファルト台付	4箇所
ブルベン用マウンド	盛土: 岩手県滝沢産精製火山灰土 人工芝貼付け(法面)共	2箇所
クレーベース(1)	ピッチャーマウンド用	1箇所
クレーベース(2)	バッターボックス用	1箇所
上部柵材・撤去復旧	鉄製、管理道路門扉上部柵材 L=4,000	1箇所

施設計画平面図 S=1:300

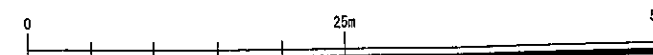


竣工図

事業名	利府町中央公園
箇所	宮城県利府町青山一丁目 地内
工事名	(仮称)利府町中央公園野球場グラウンド改修工事
図名	施設計画平面図
縮尺	1:300 (A1) 1:600 (A3)
設計者	利府町

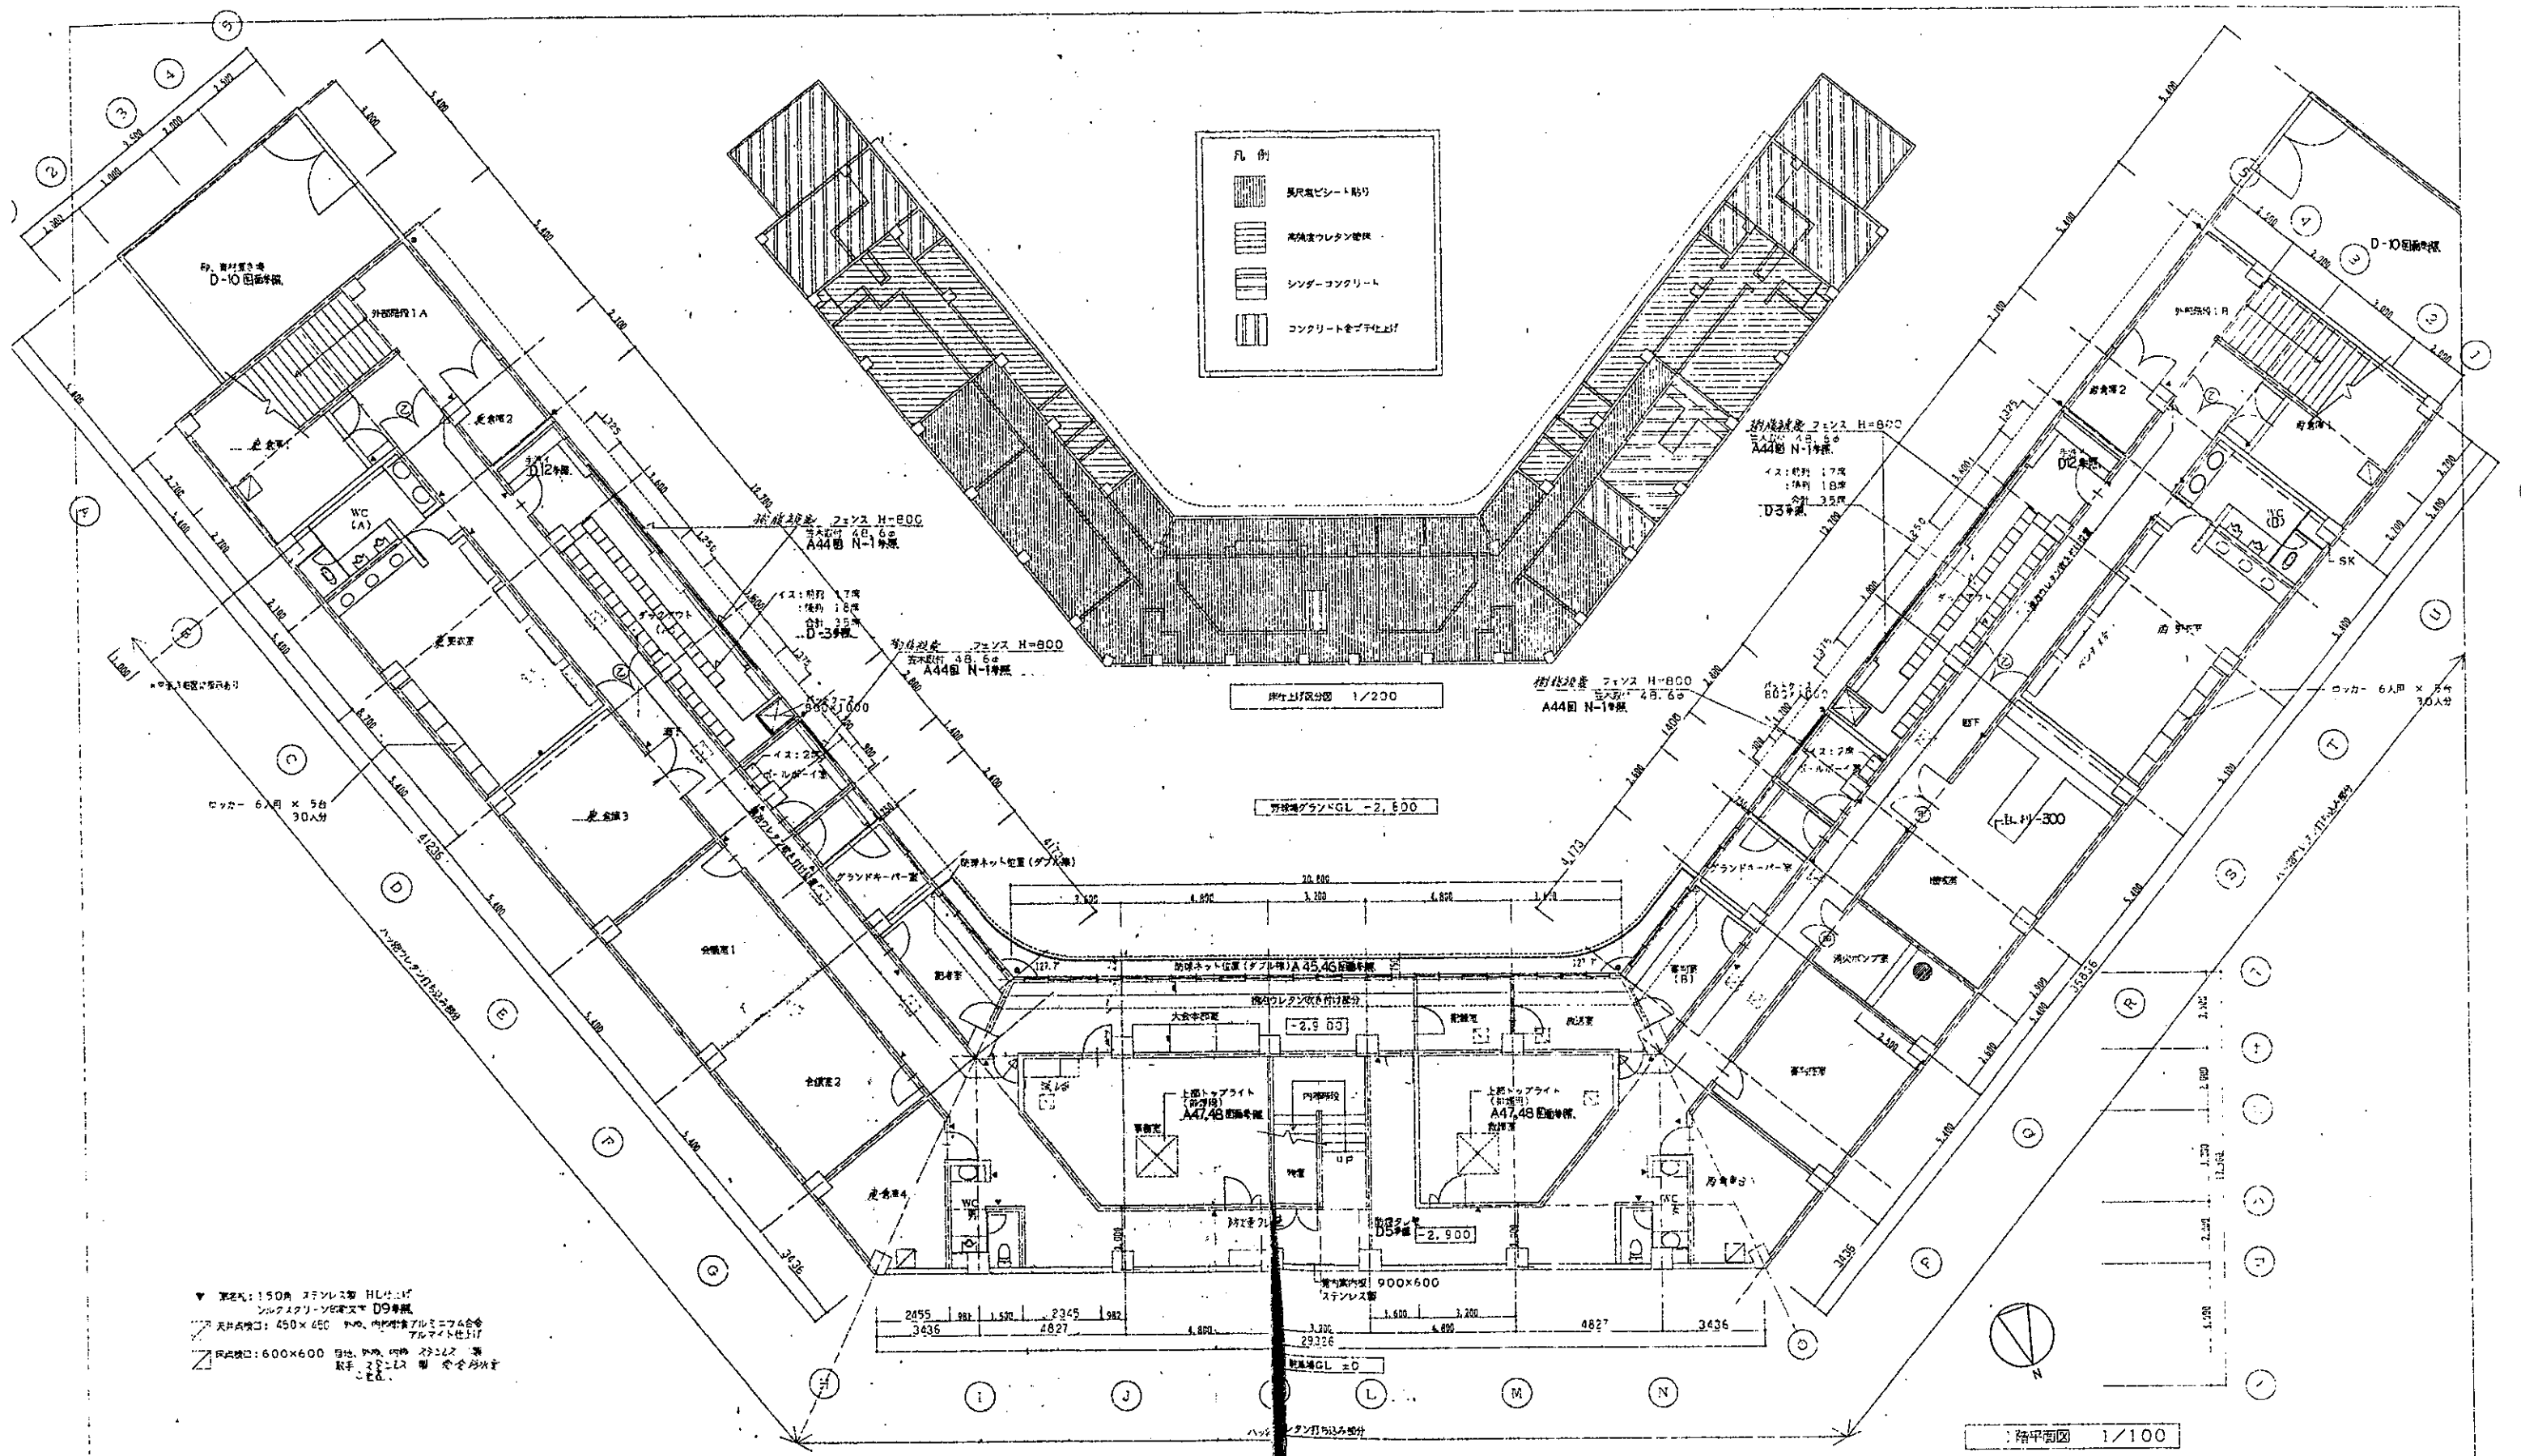





F	RC造	①	常時閉鎖式 甲種防火戸 (ドアストッパー無し)	SS	耐火型スチール製遮風シヤッター	F	鋼板鉄骨造 鉄骨柱 (500φ) ステンレス等化処理		
	ALC造 (1-100穴付)	②	常時閉鎖式 乙種防火戸 (ドアストッパー無し)	SD	スチール扉		鋼板鉄骨造 鉄骨梁 (500φ) ステンレス等化処理		
例	鉄骨造 (1-100穴付)	③	常時閉鎖式 乙種防火戸 (ドアストッパー無し)	LSD	耐火型スチール扉	F	鋼板鉄骨造 鉄骨柱 (500φ) ステンレス等化処理		
	鉄骨造 (1-100穴付)	④	常時閉鎖式 乙種防火戸 (ドアストッパー無し)	WD	木造フッシュ扉		鋼板鉄骨造 鉄骨梁 (500φ) ステンレス等化処理		
		⑤	常時閉鎖式 乙種防火戸 (ドアストッパー無し)	GW	ガラスブロック (190×150×95)				

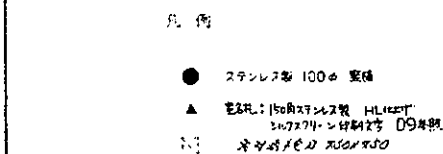

株式会社 オオハ 東北支店 (株) オオハ 東北支店 一般建築士事務所 〒980 仙台市青葉区二日町 14-4 Tel. 022-261-8861 Fax. 022-217-1440 一般建築士大臣登録第 1060805号 桑島 氏長 PROJECT (仮) 利用野球場スタンド新築工事 TITLE 2 階平面図 SCALE 1:100 NO. A-16

REVISION		DRAWN BY	/	/	CHECKED BY	/	/	APPROVED BY	/	/
----------	--	----------	---	---	------------	---	---	-------------	---	---


外上表	
①	外壁：鉄骨金型コンクリート打ち出し、真ハツ木付塗布
②	外壁：アルミパンドレル、縦取り、真鍮釘
③	屋根：スチールプレートの付いた、スチール板付
④	スチールプレート付

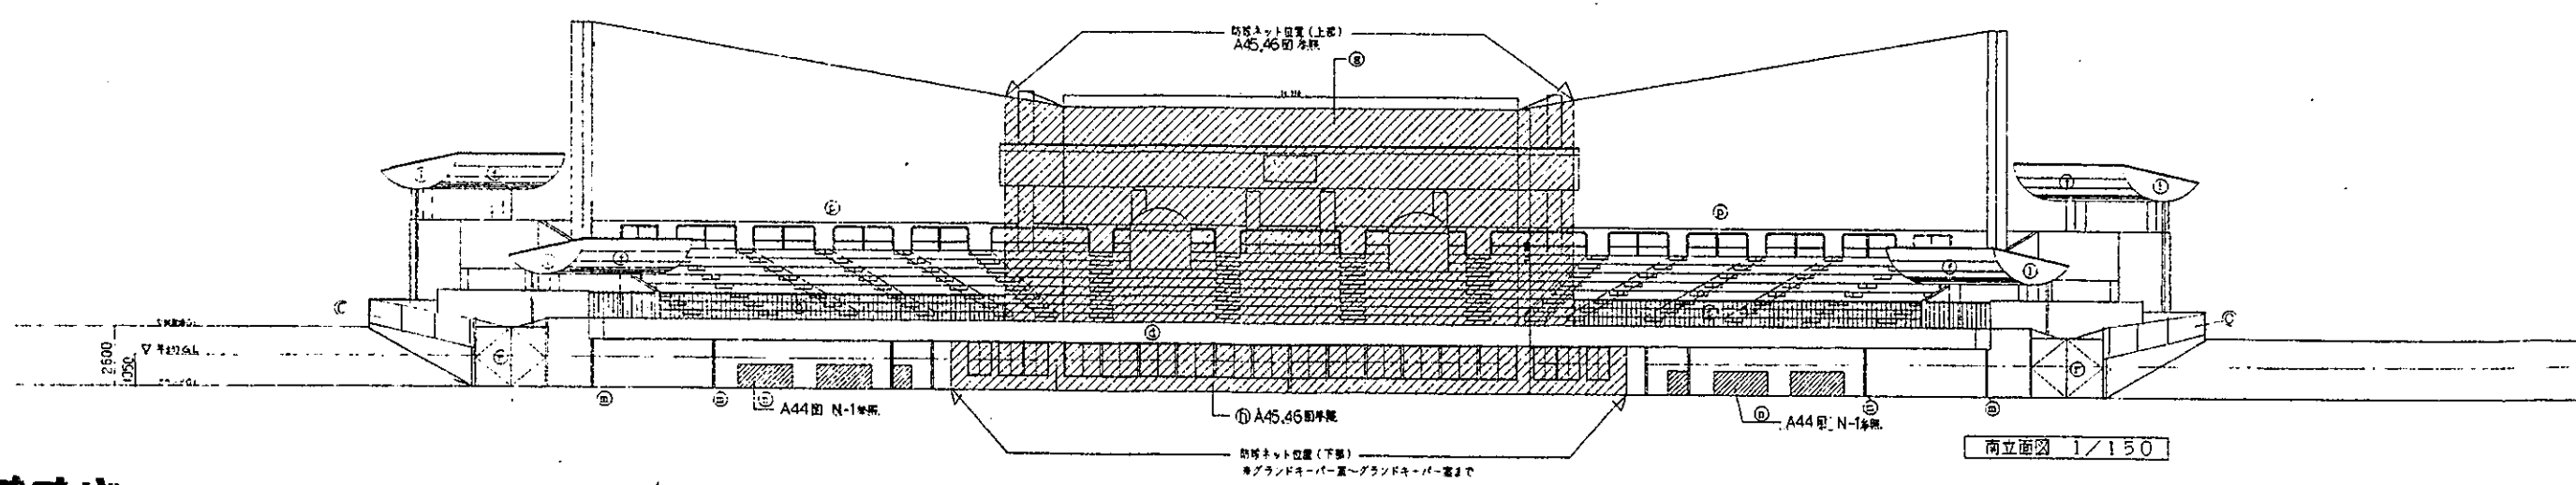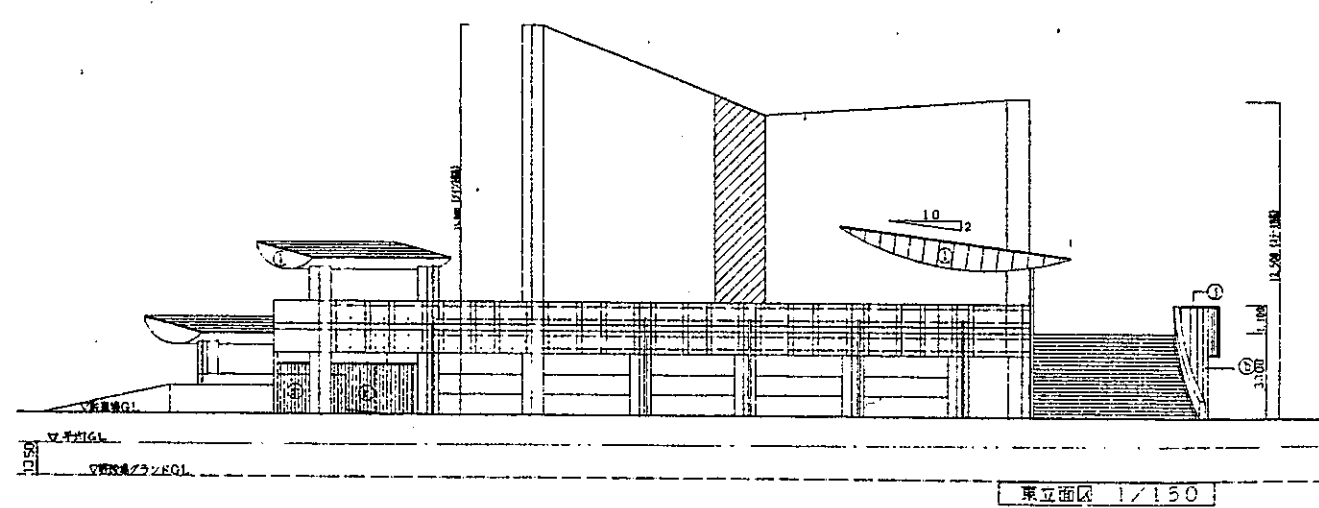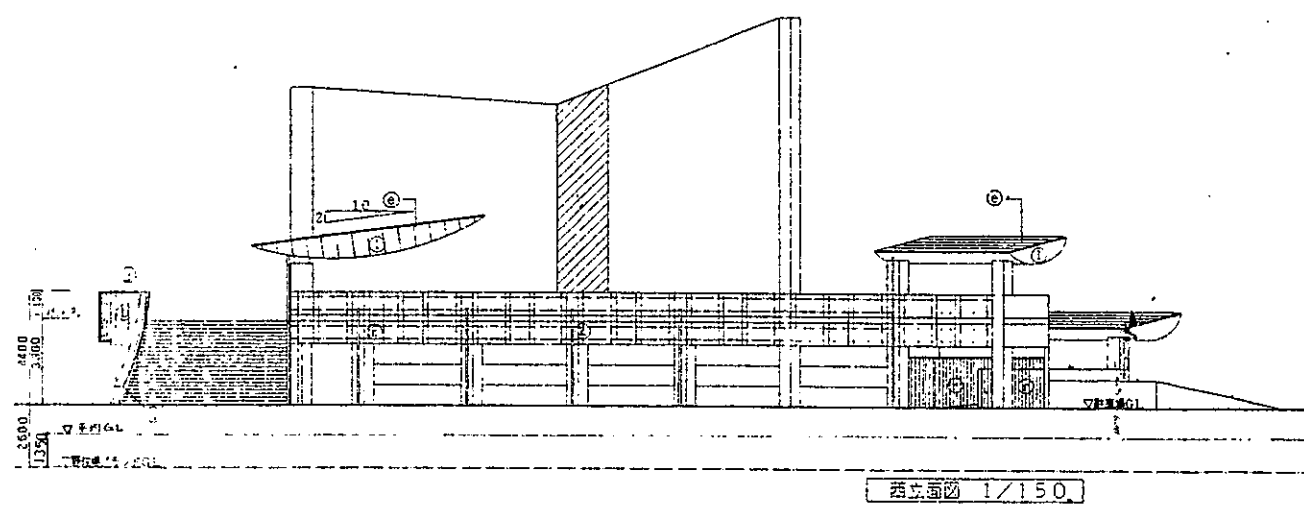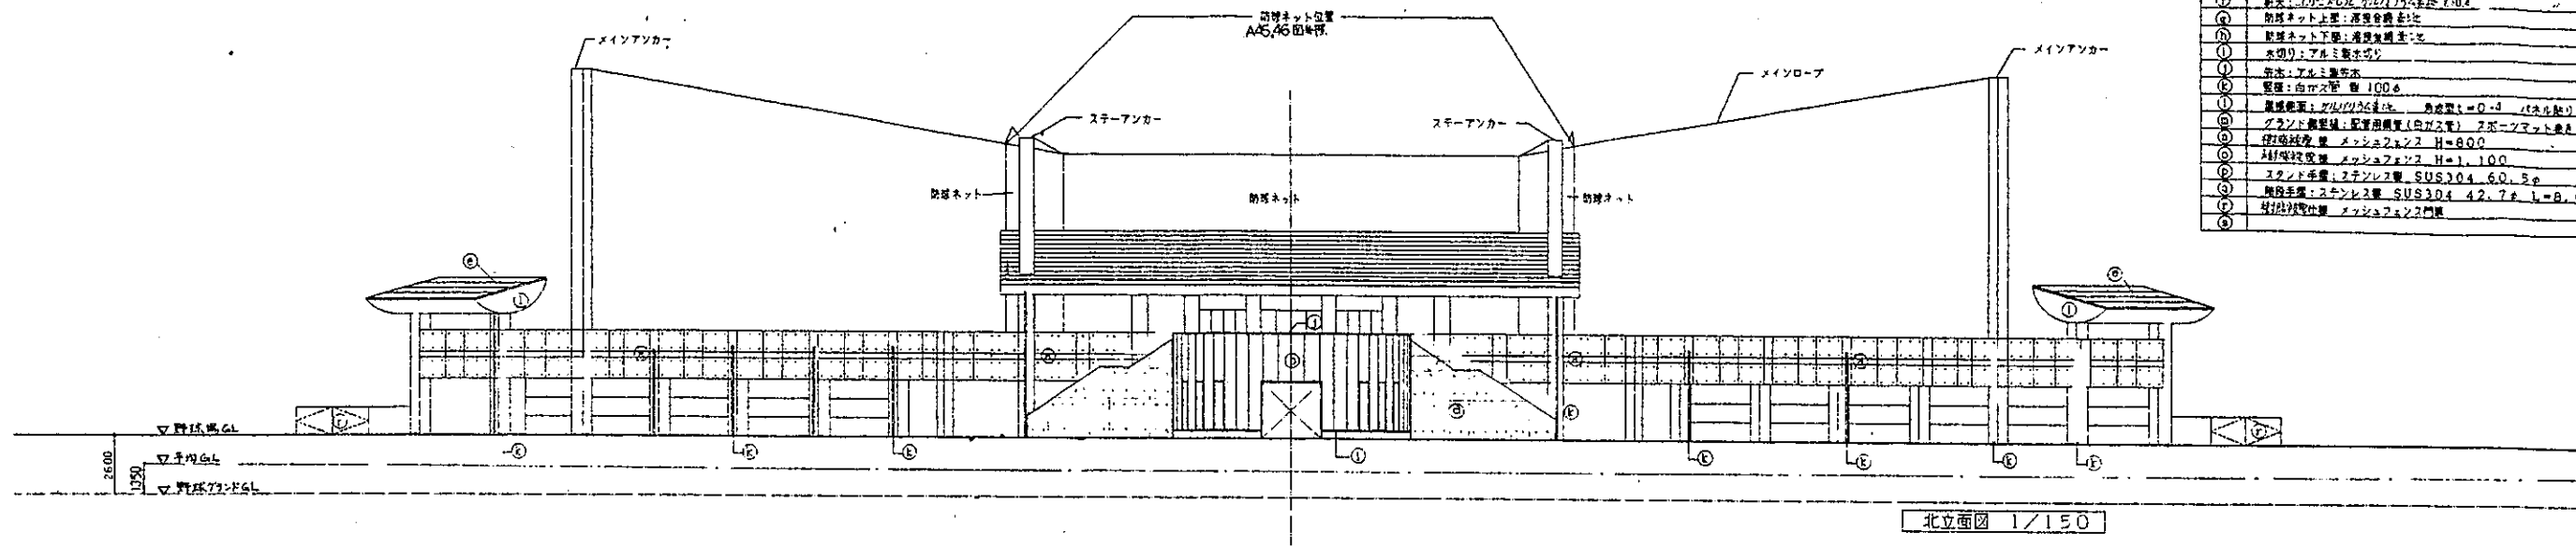










利府町中央公園テニスコート

テニスコート計画平面図


S=1:200

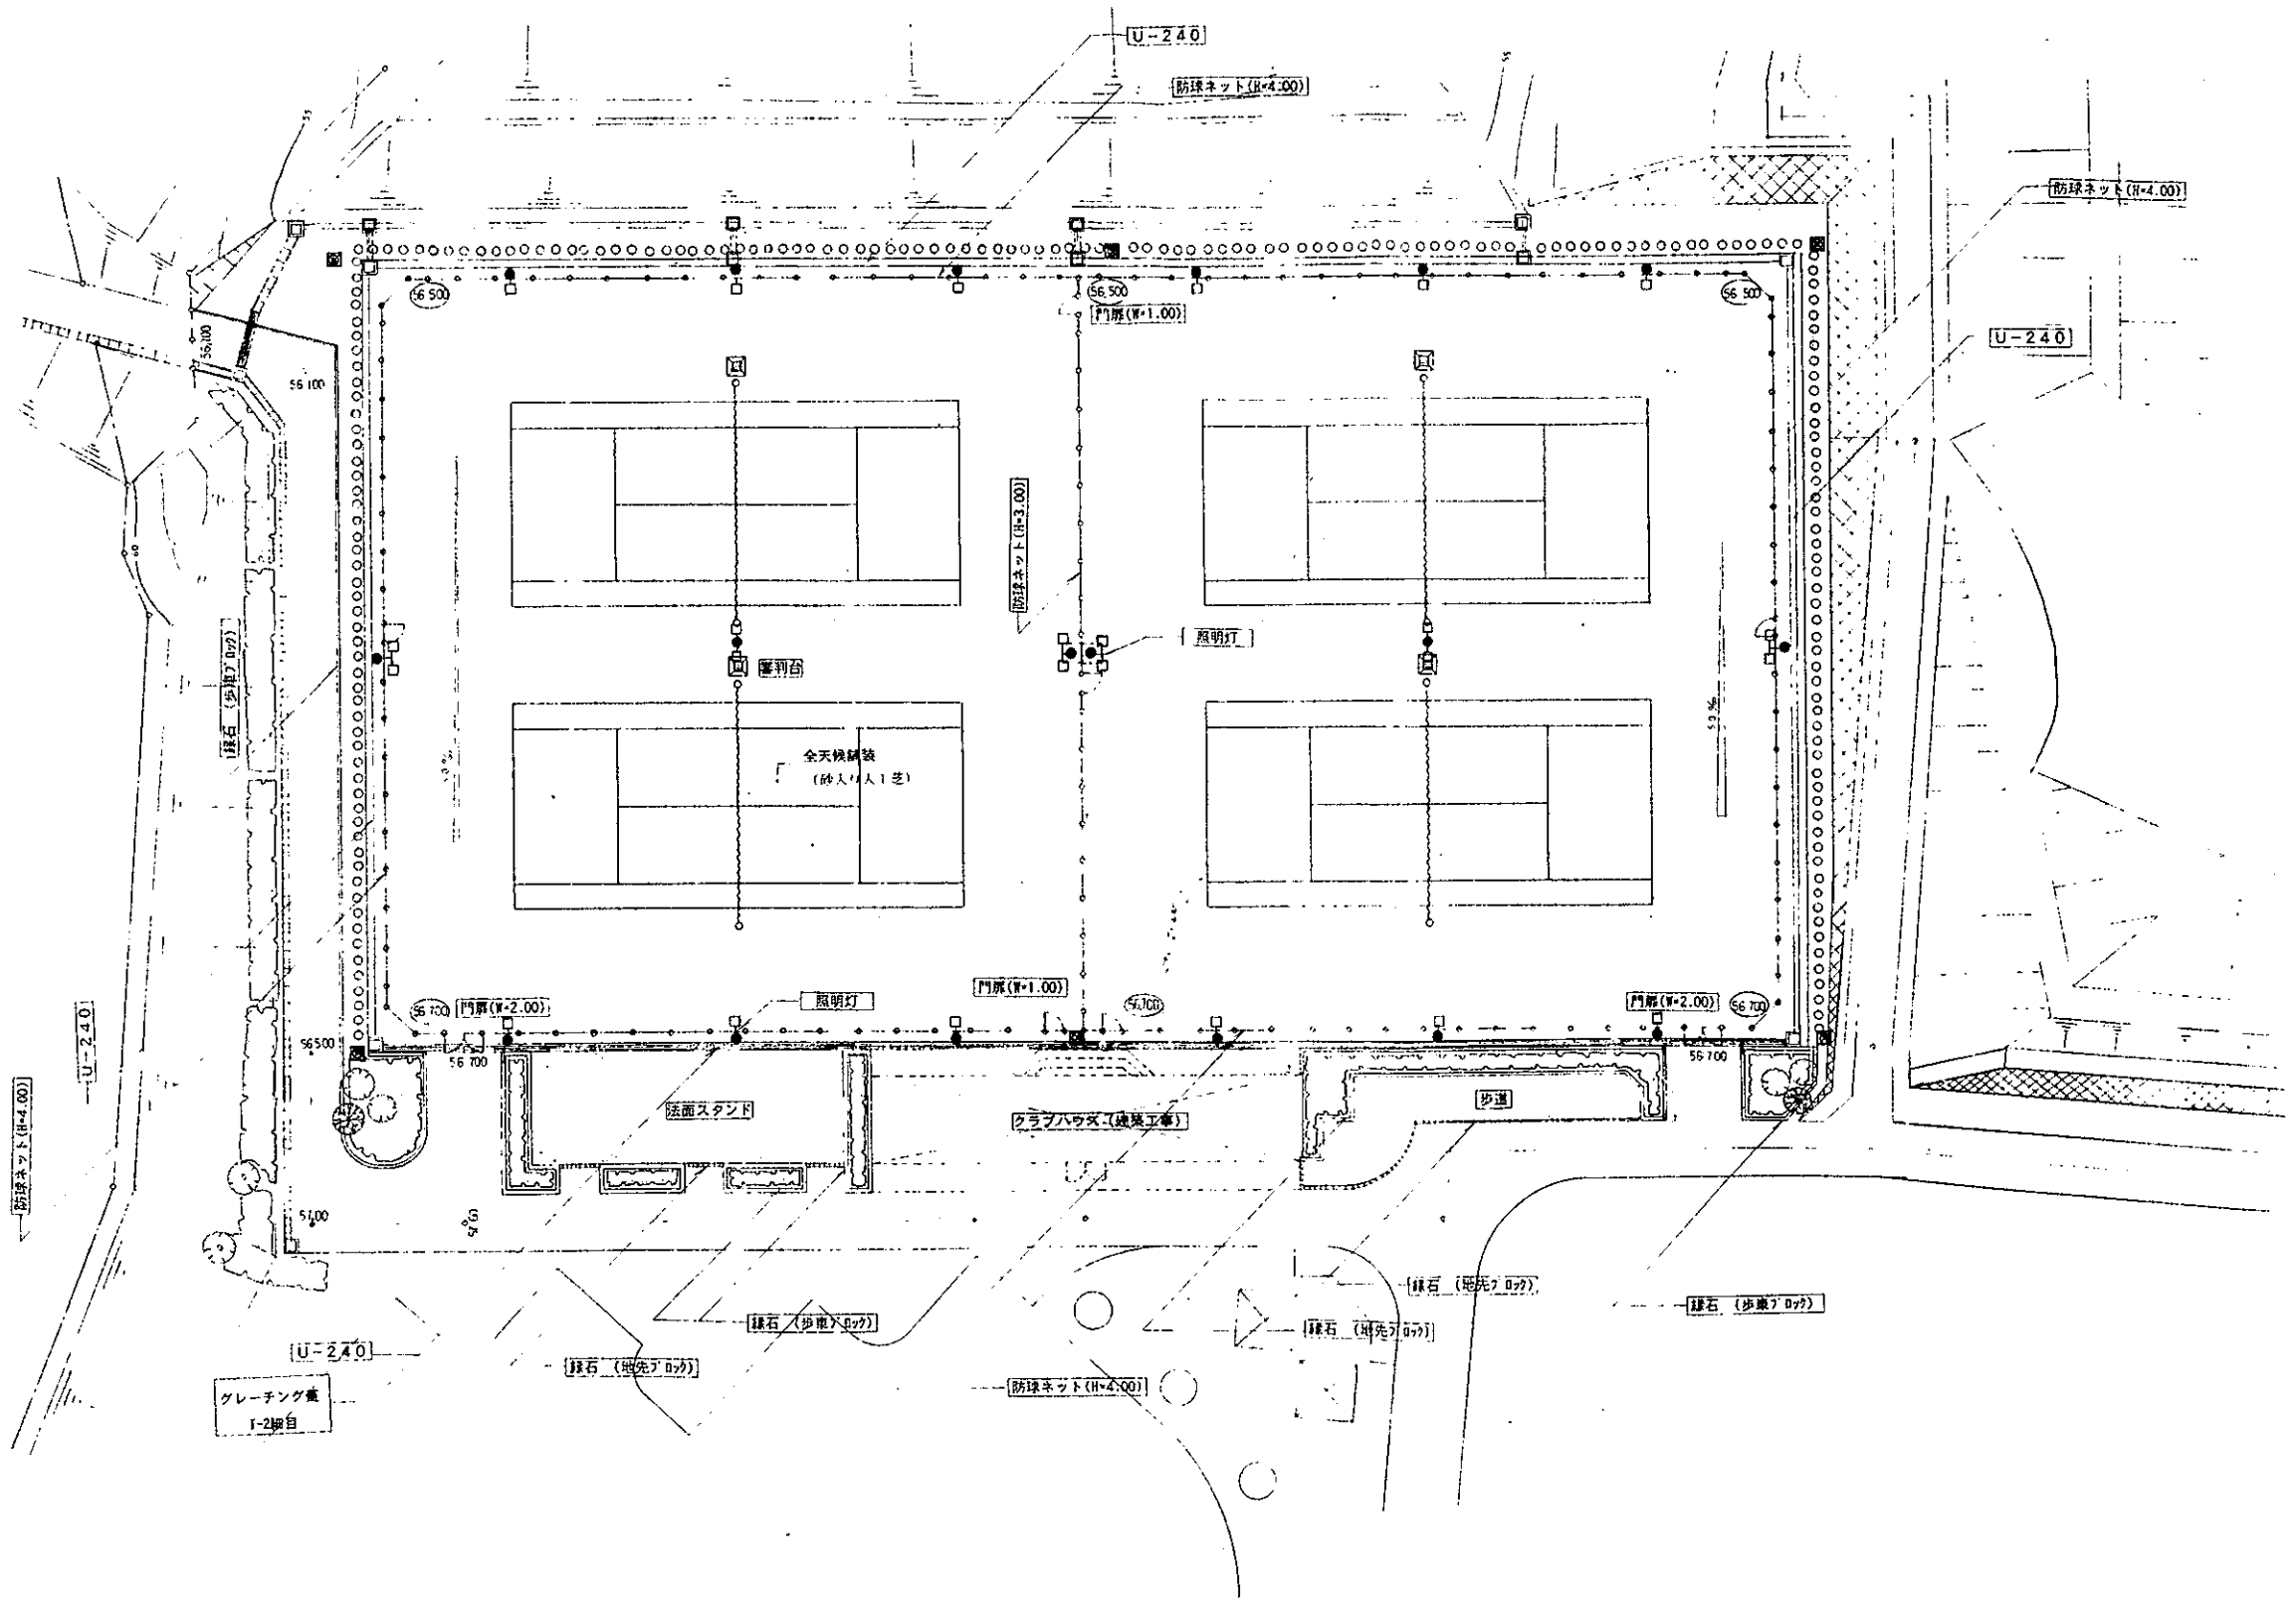


事業名	利府町中央公園		
箇所	宮城県利府町青山一丁目地内		
工事名	平成 年度	工事	
図名	テニスコート計画平面図		
縮尺	図示	位置	
設計者		建設課長	
利府町	図番	②/23	

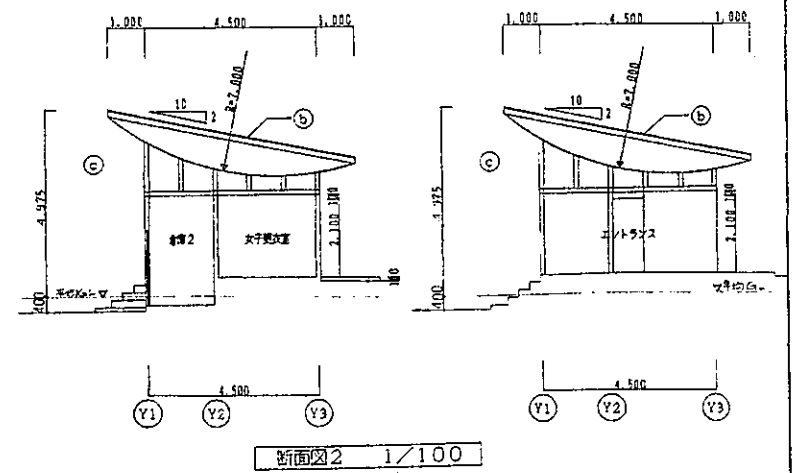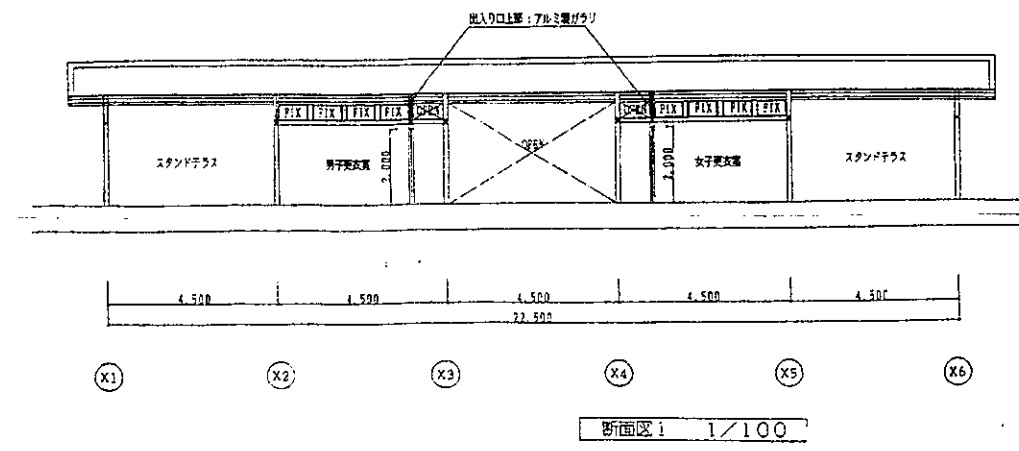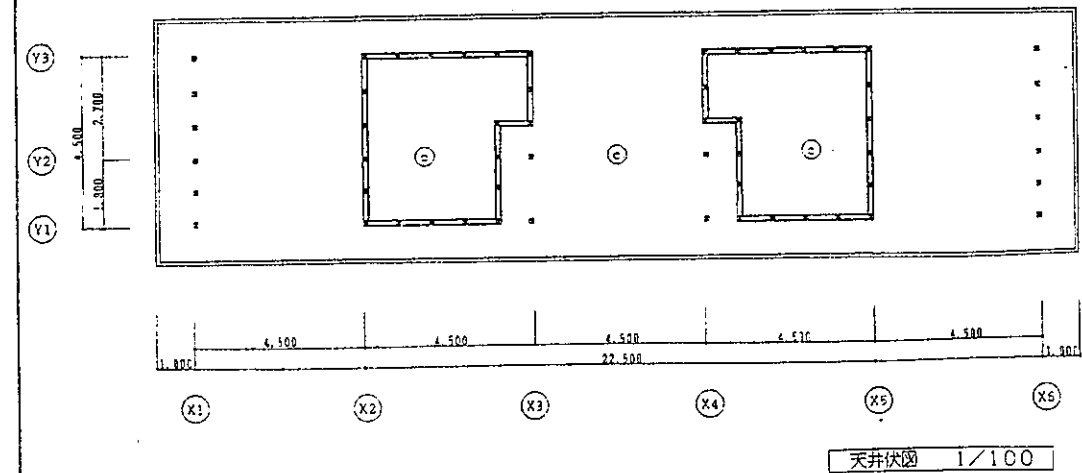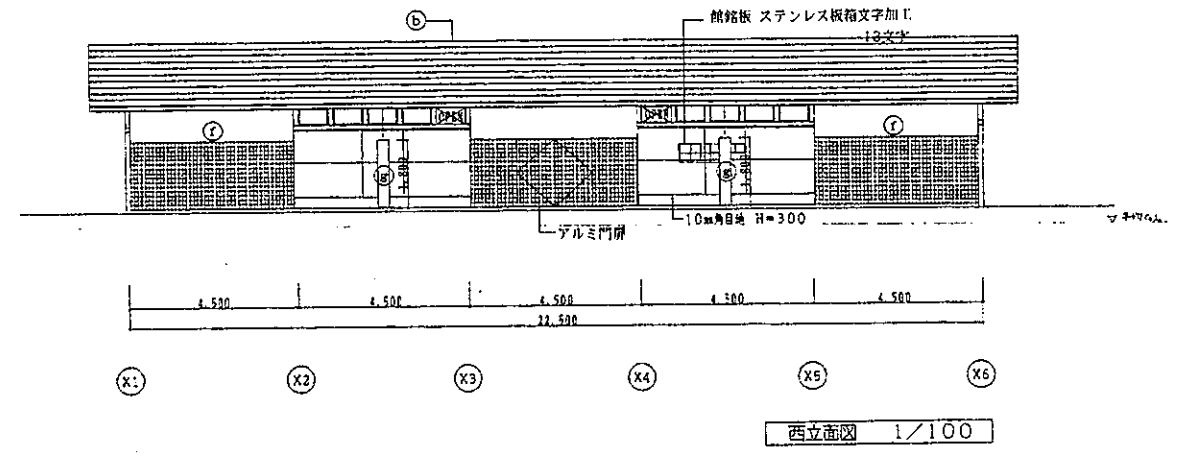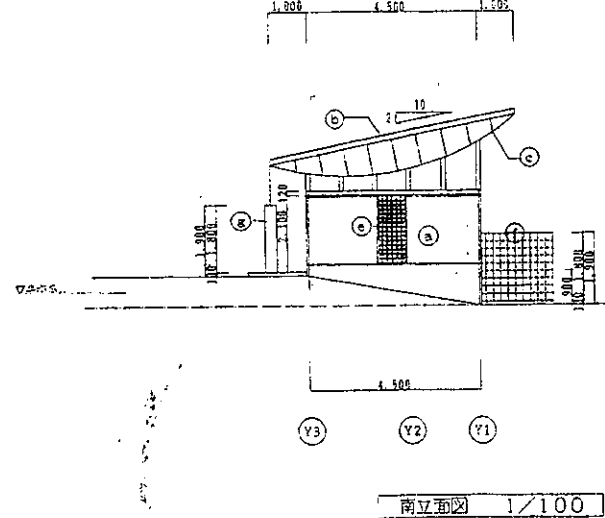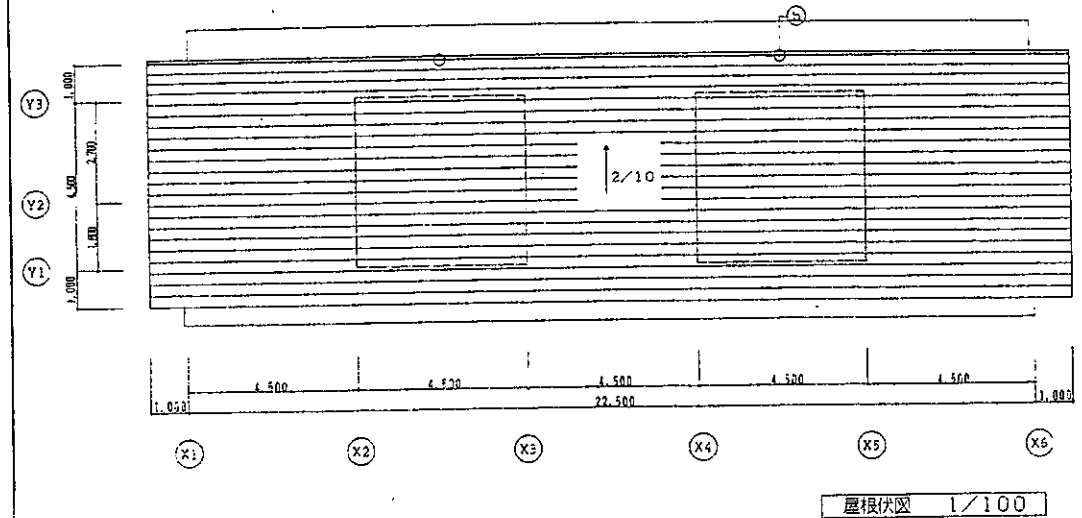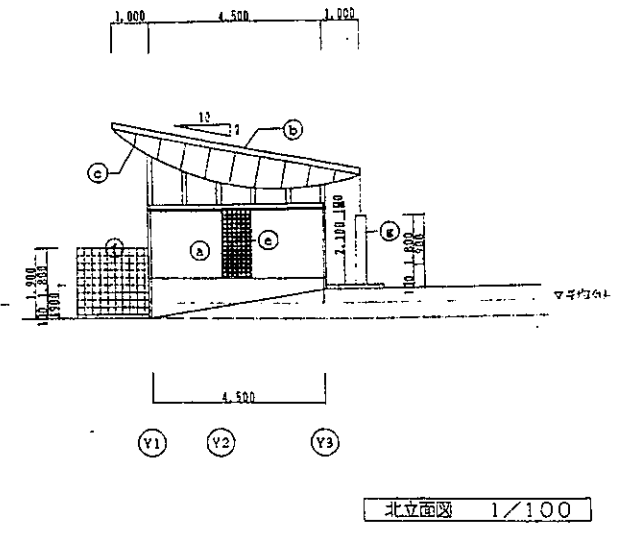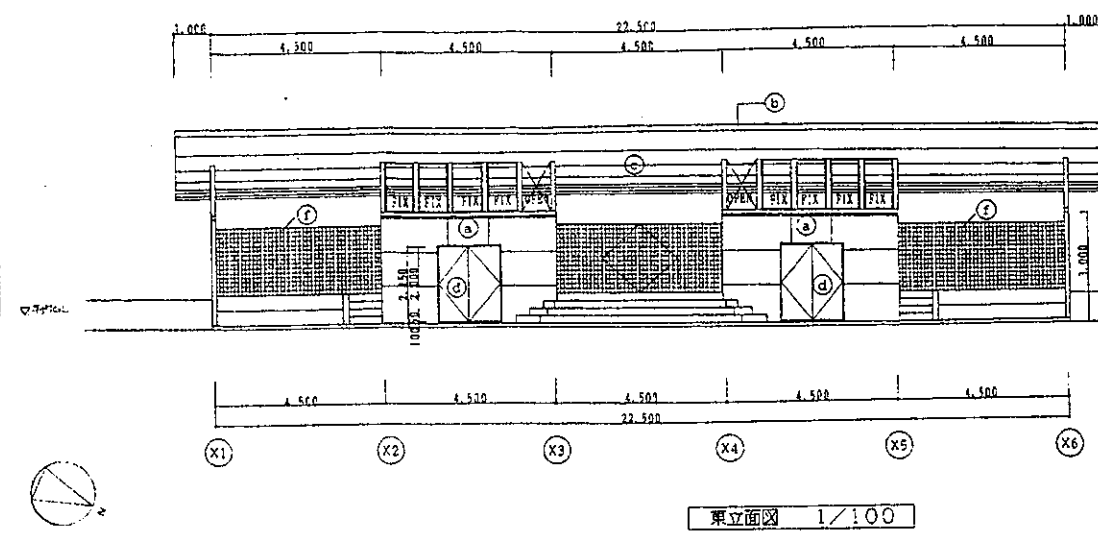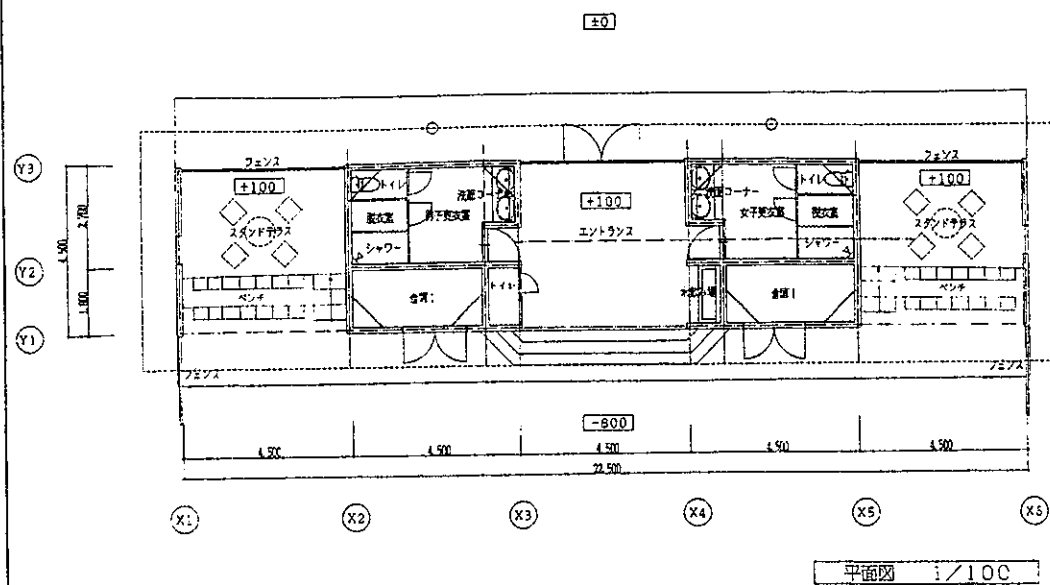


仕上	内容
(f)	フェンス H=1.800
(g)	300#電柱パイプ
(h)	
(i)	

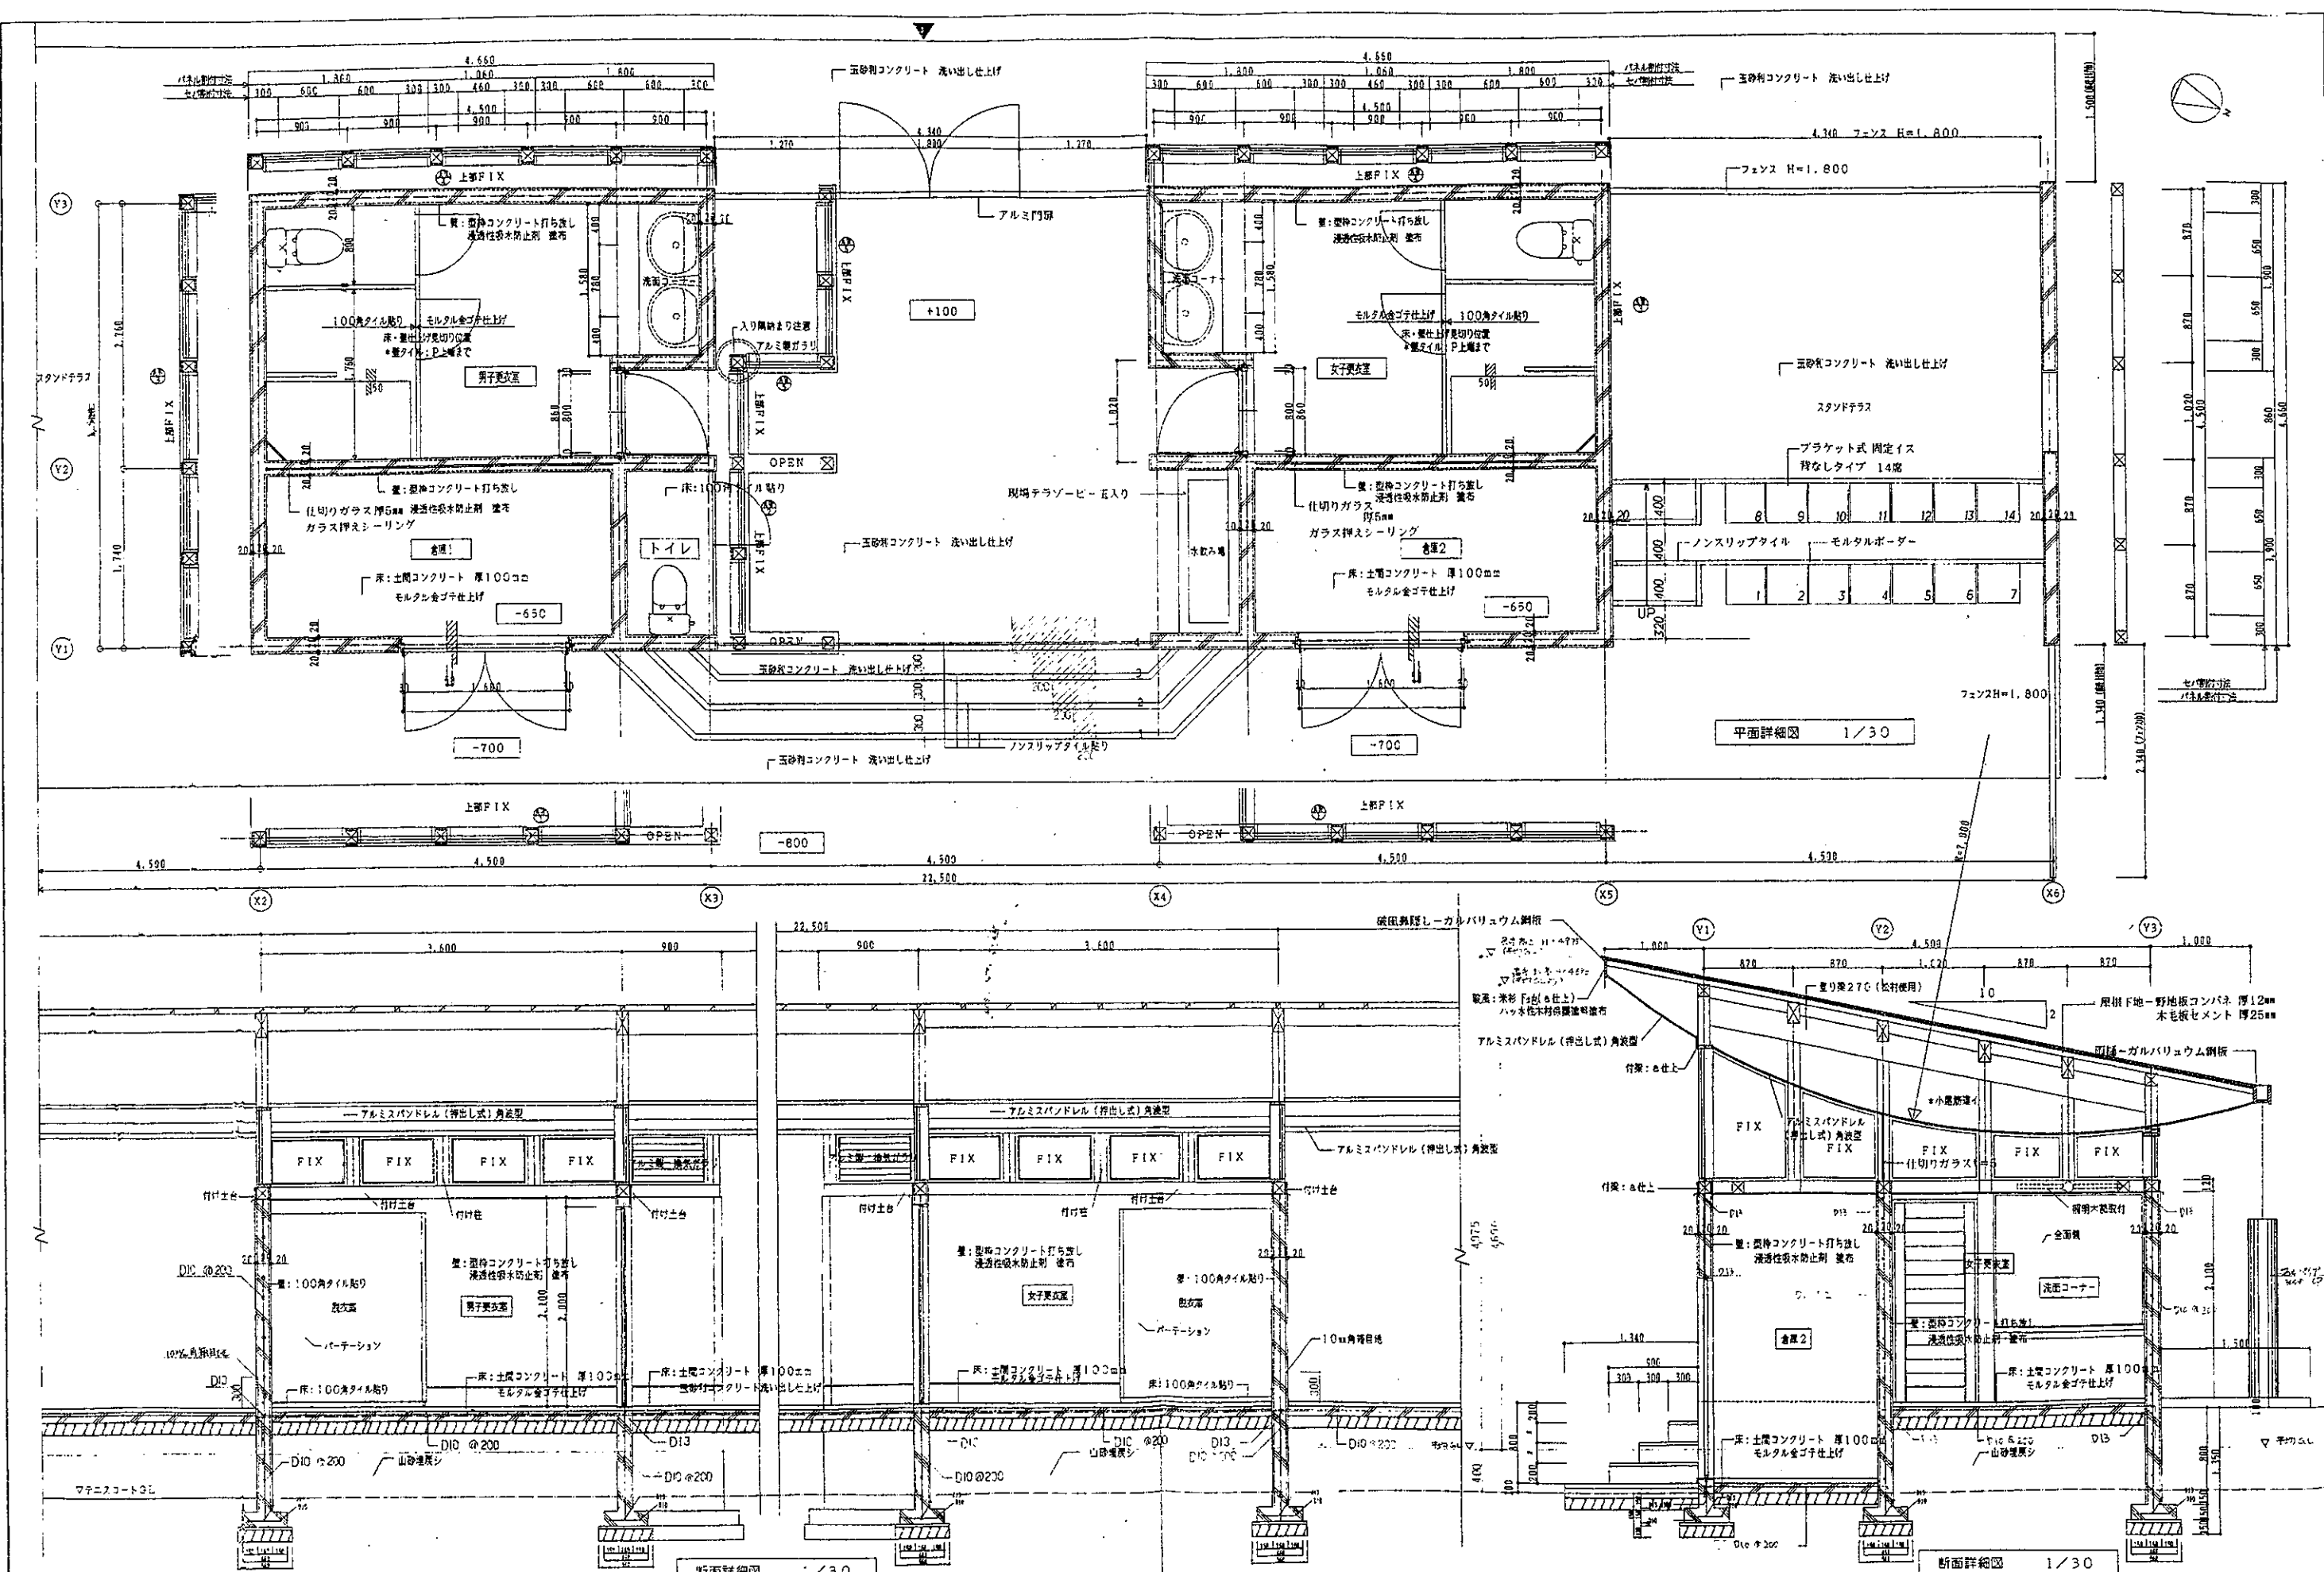


沢乙北公園野球場・テニスコート・管理事務所

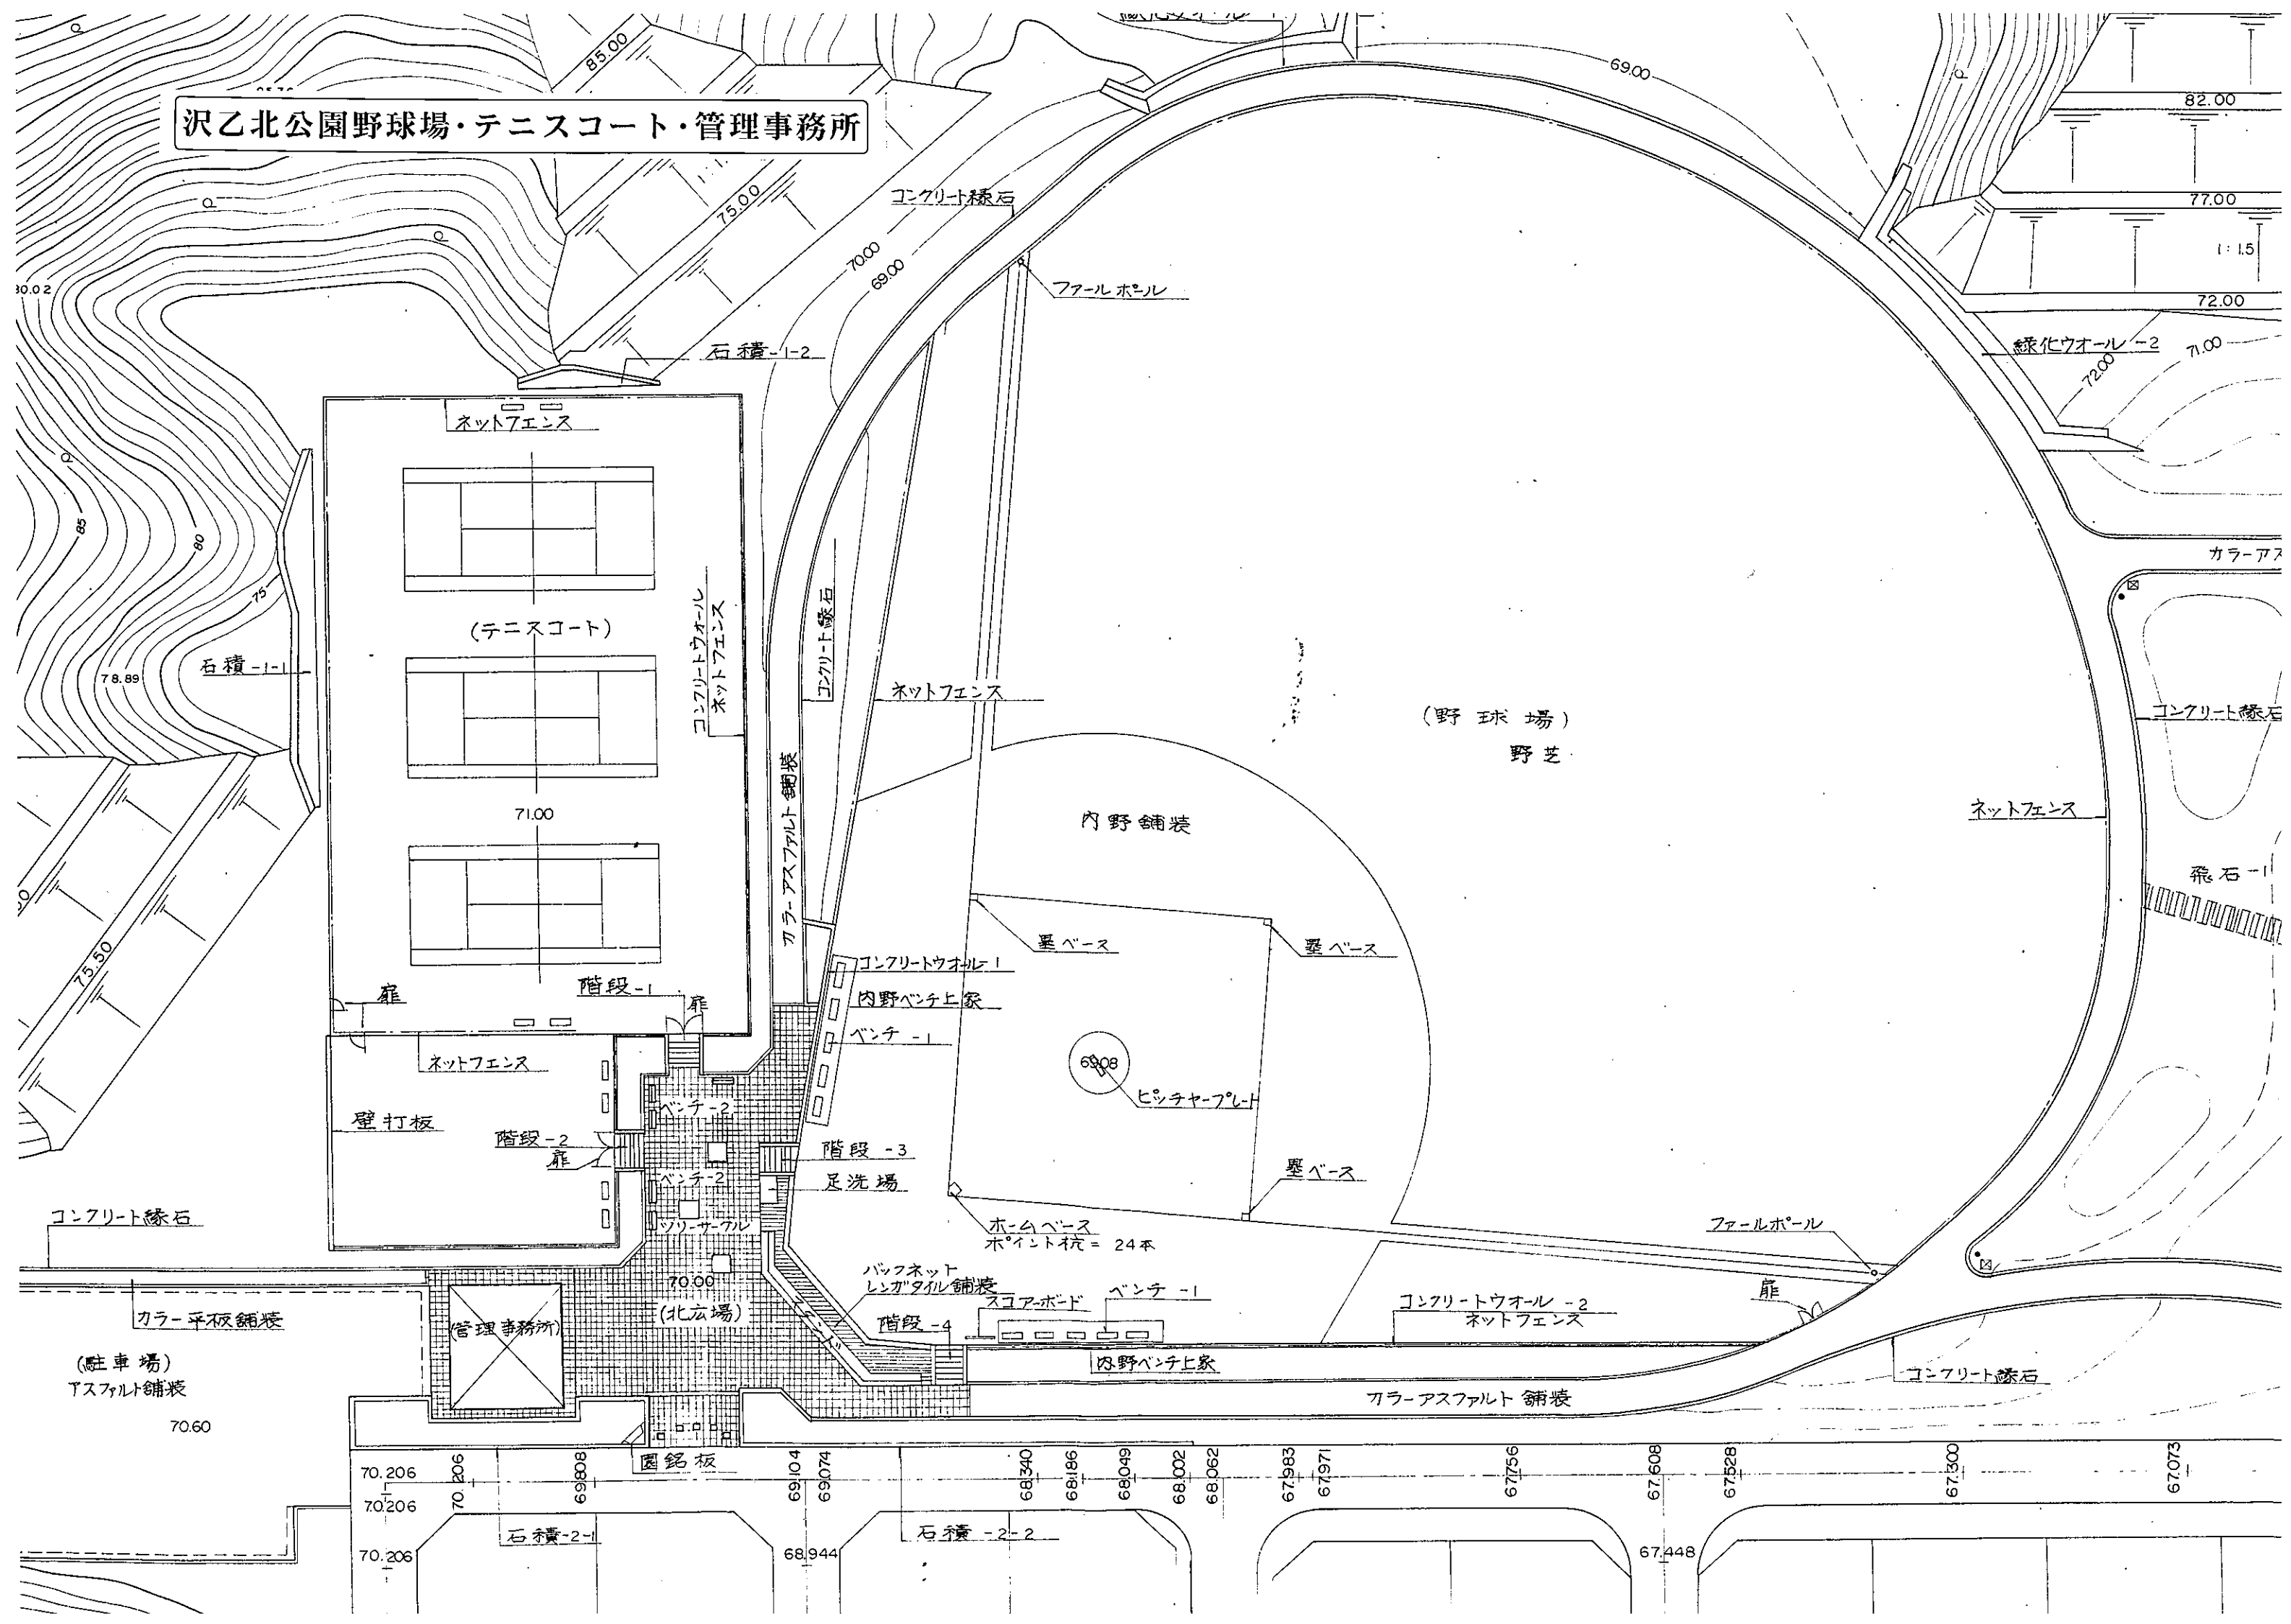

利府町中央公園

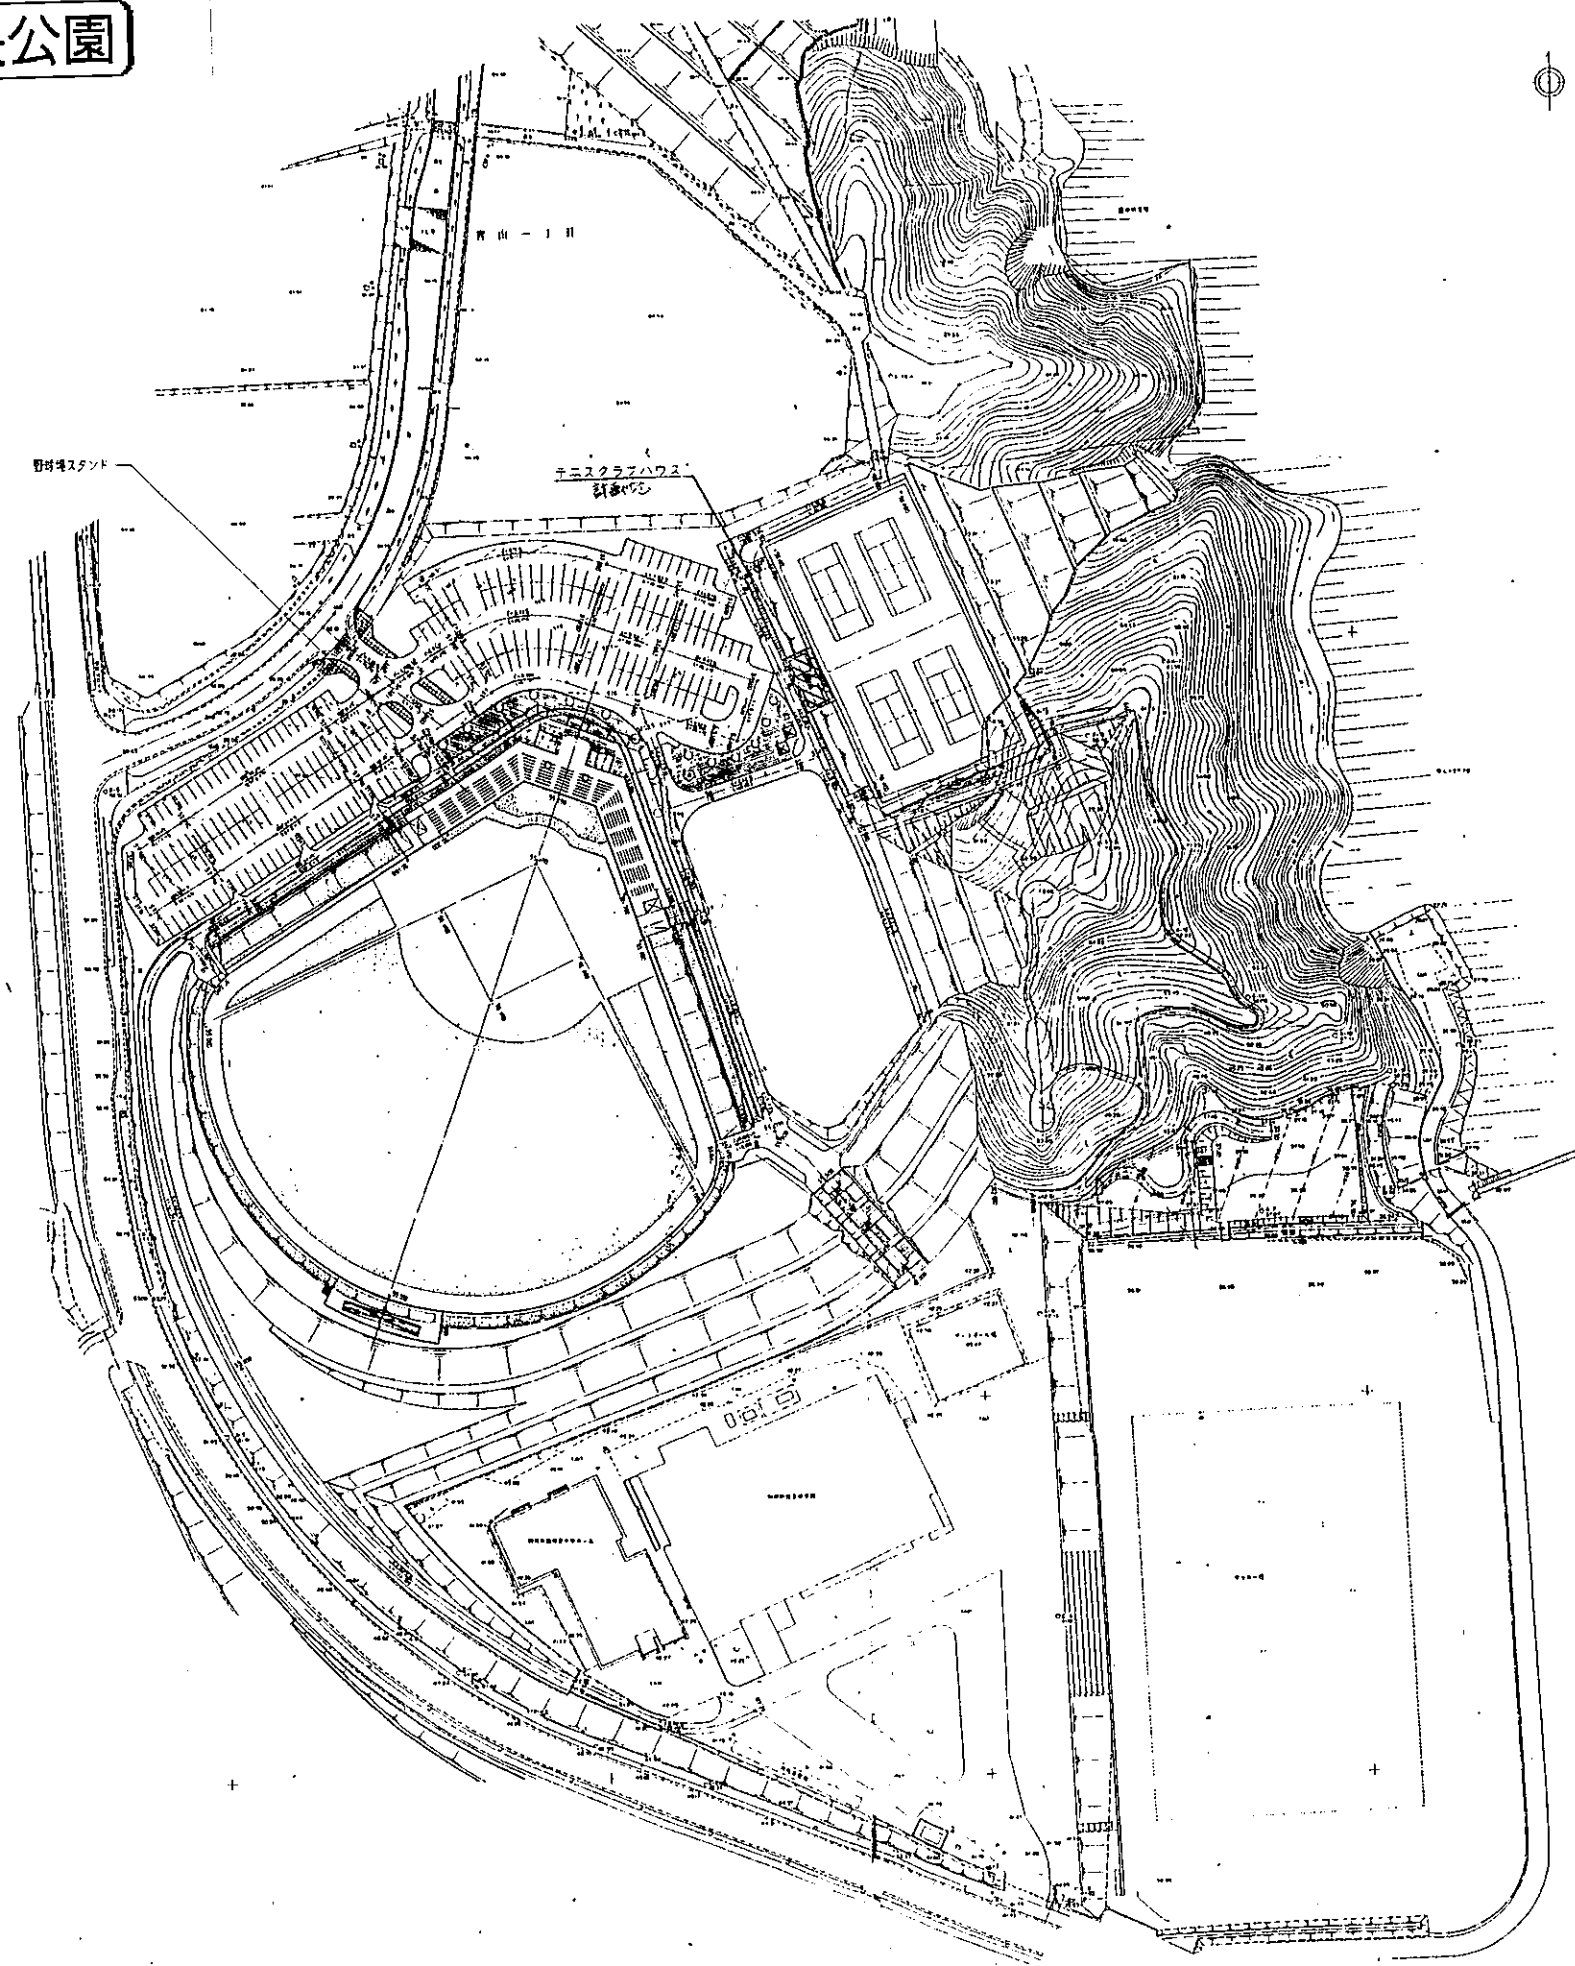

沢乙北公園

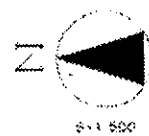

公園管理事務所

